

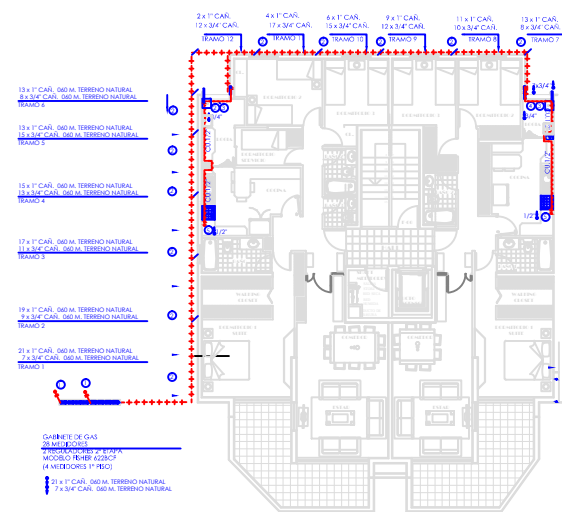
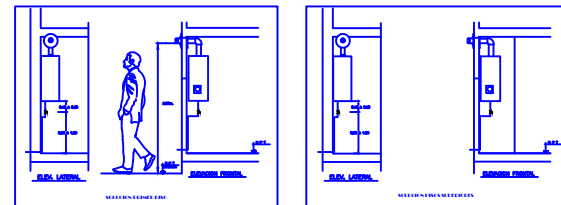


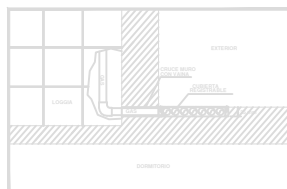

PLANTA 2º PISO MODULOS
ESC. 1 : 100

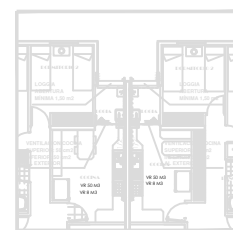

LAMINGA 1 DE :


--	---	---	---	--------------------------	---