


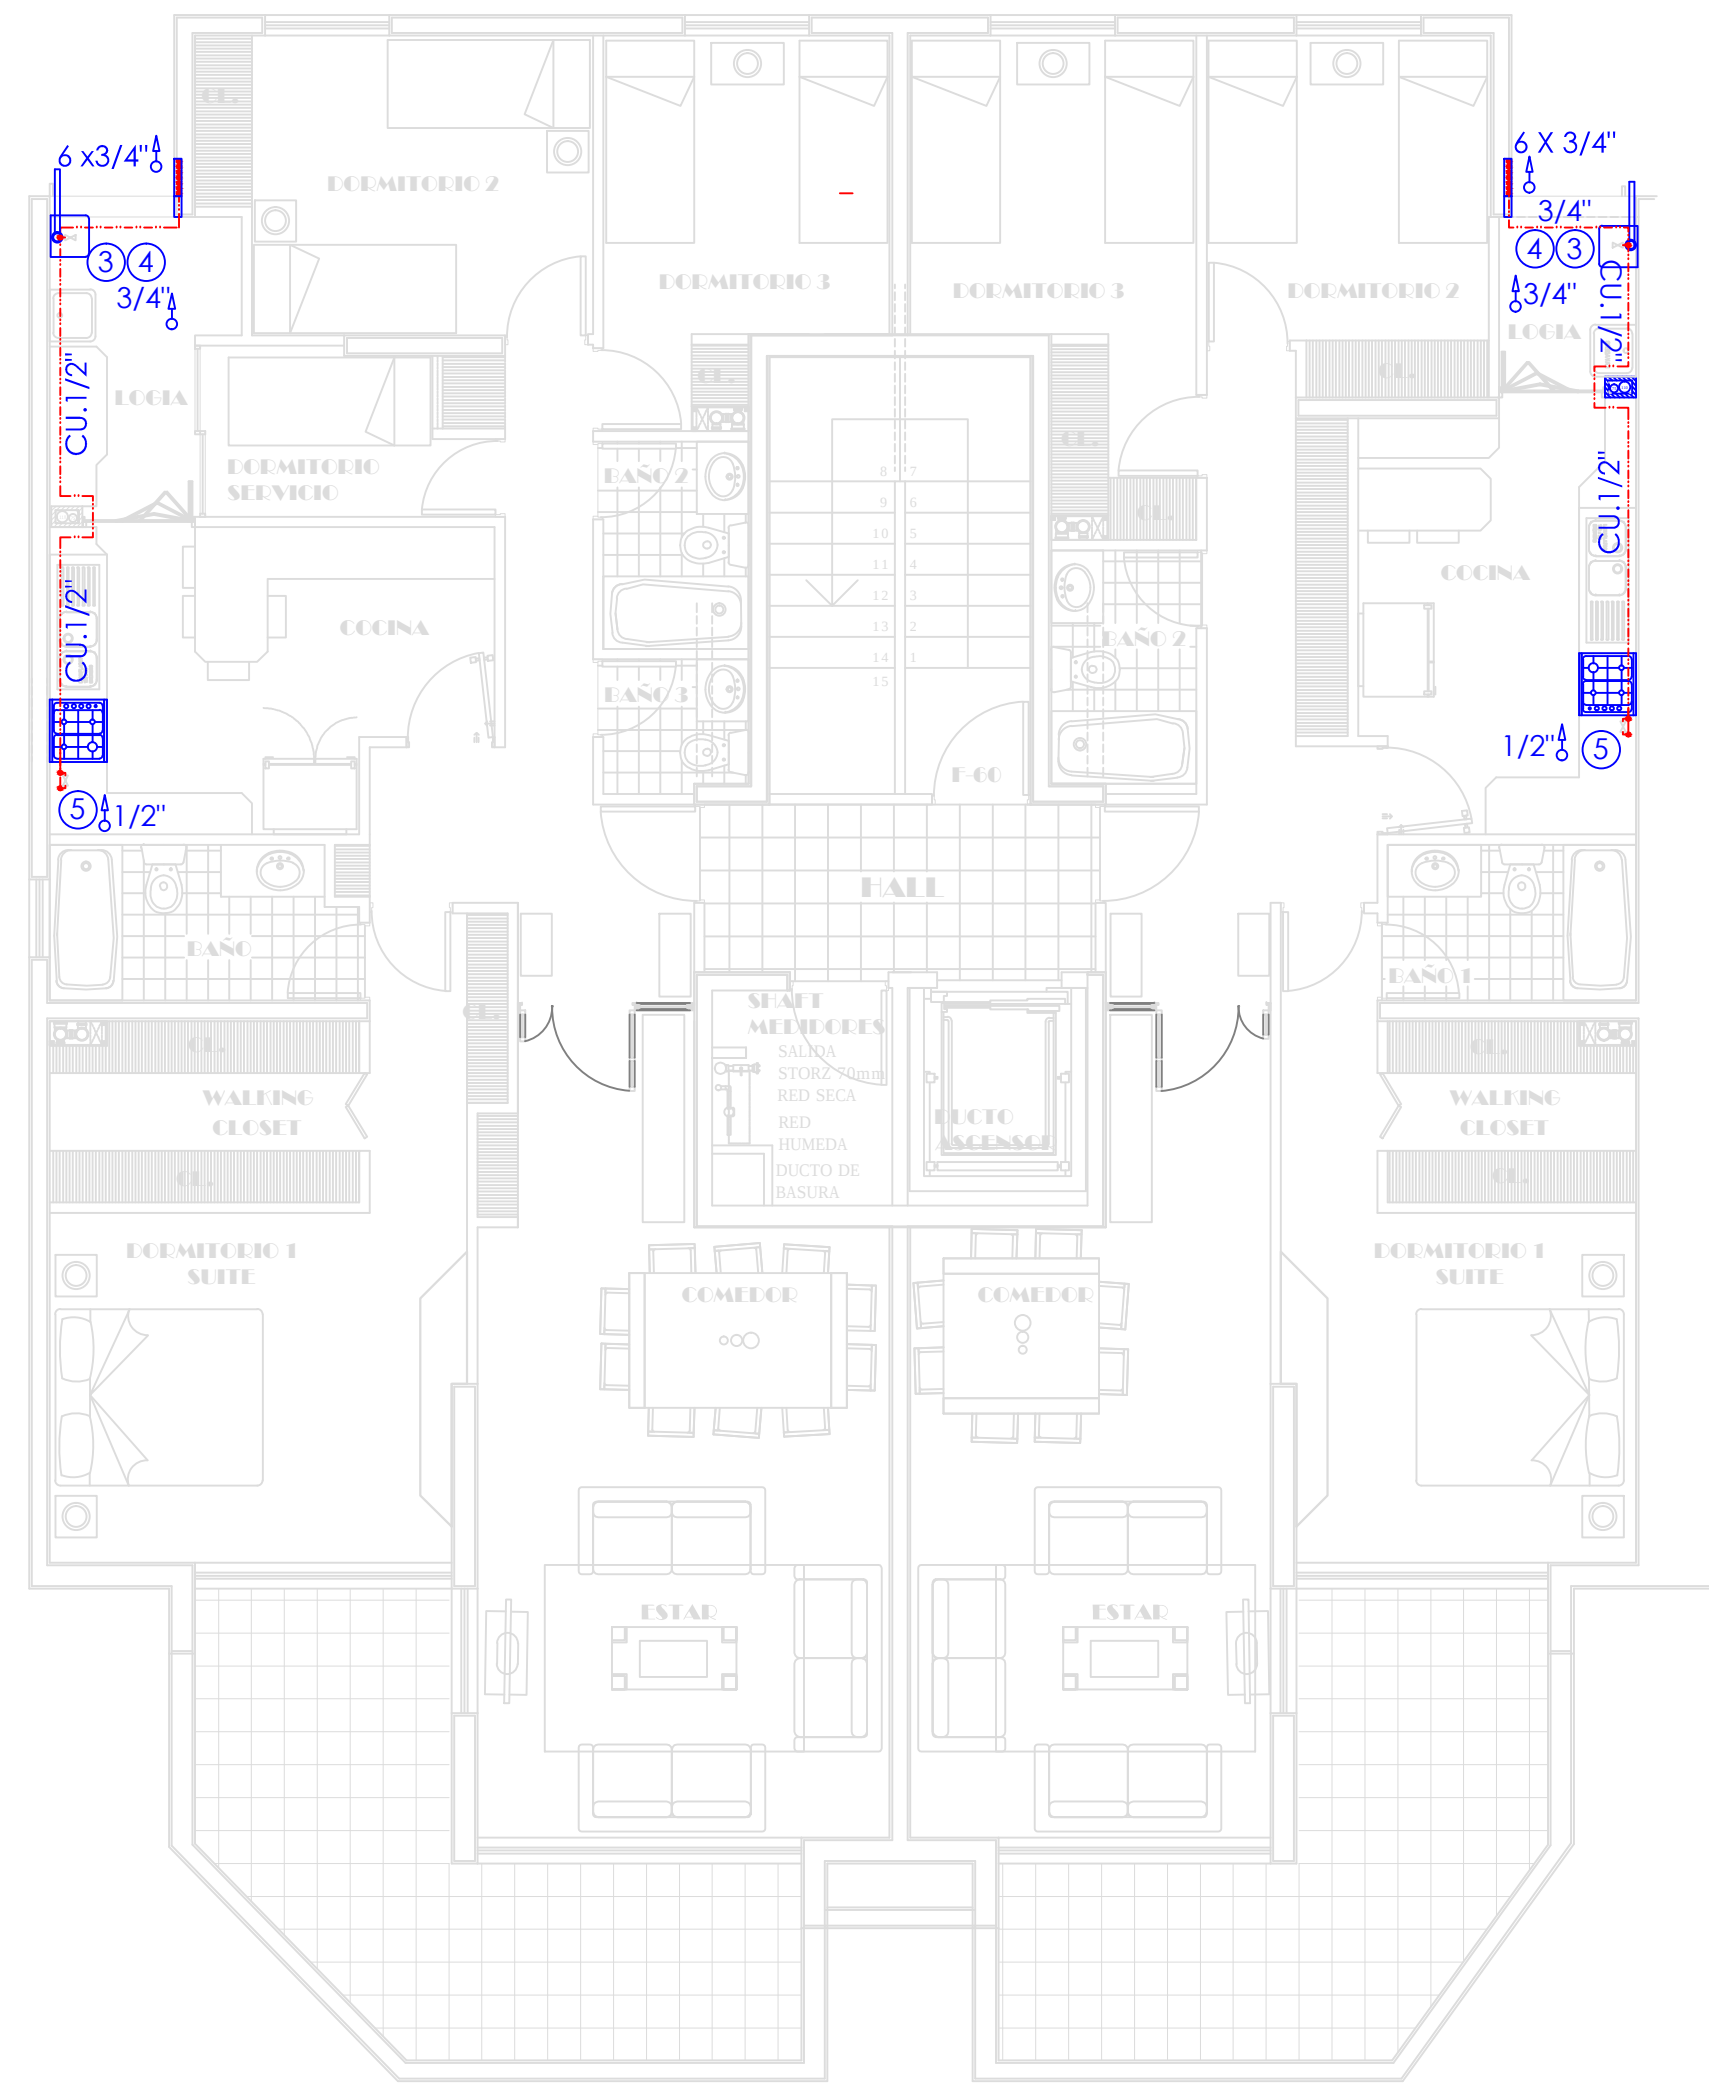


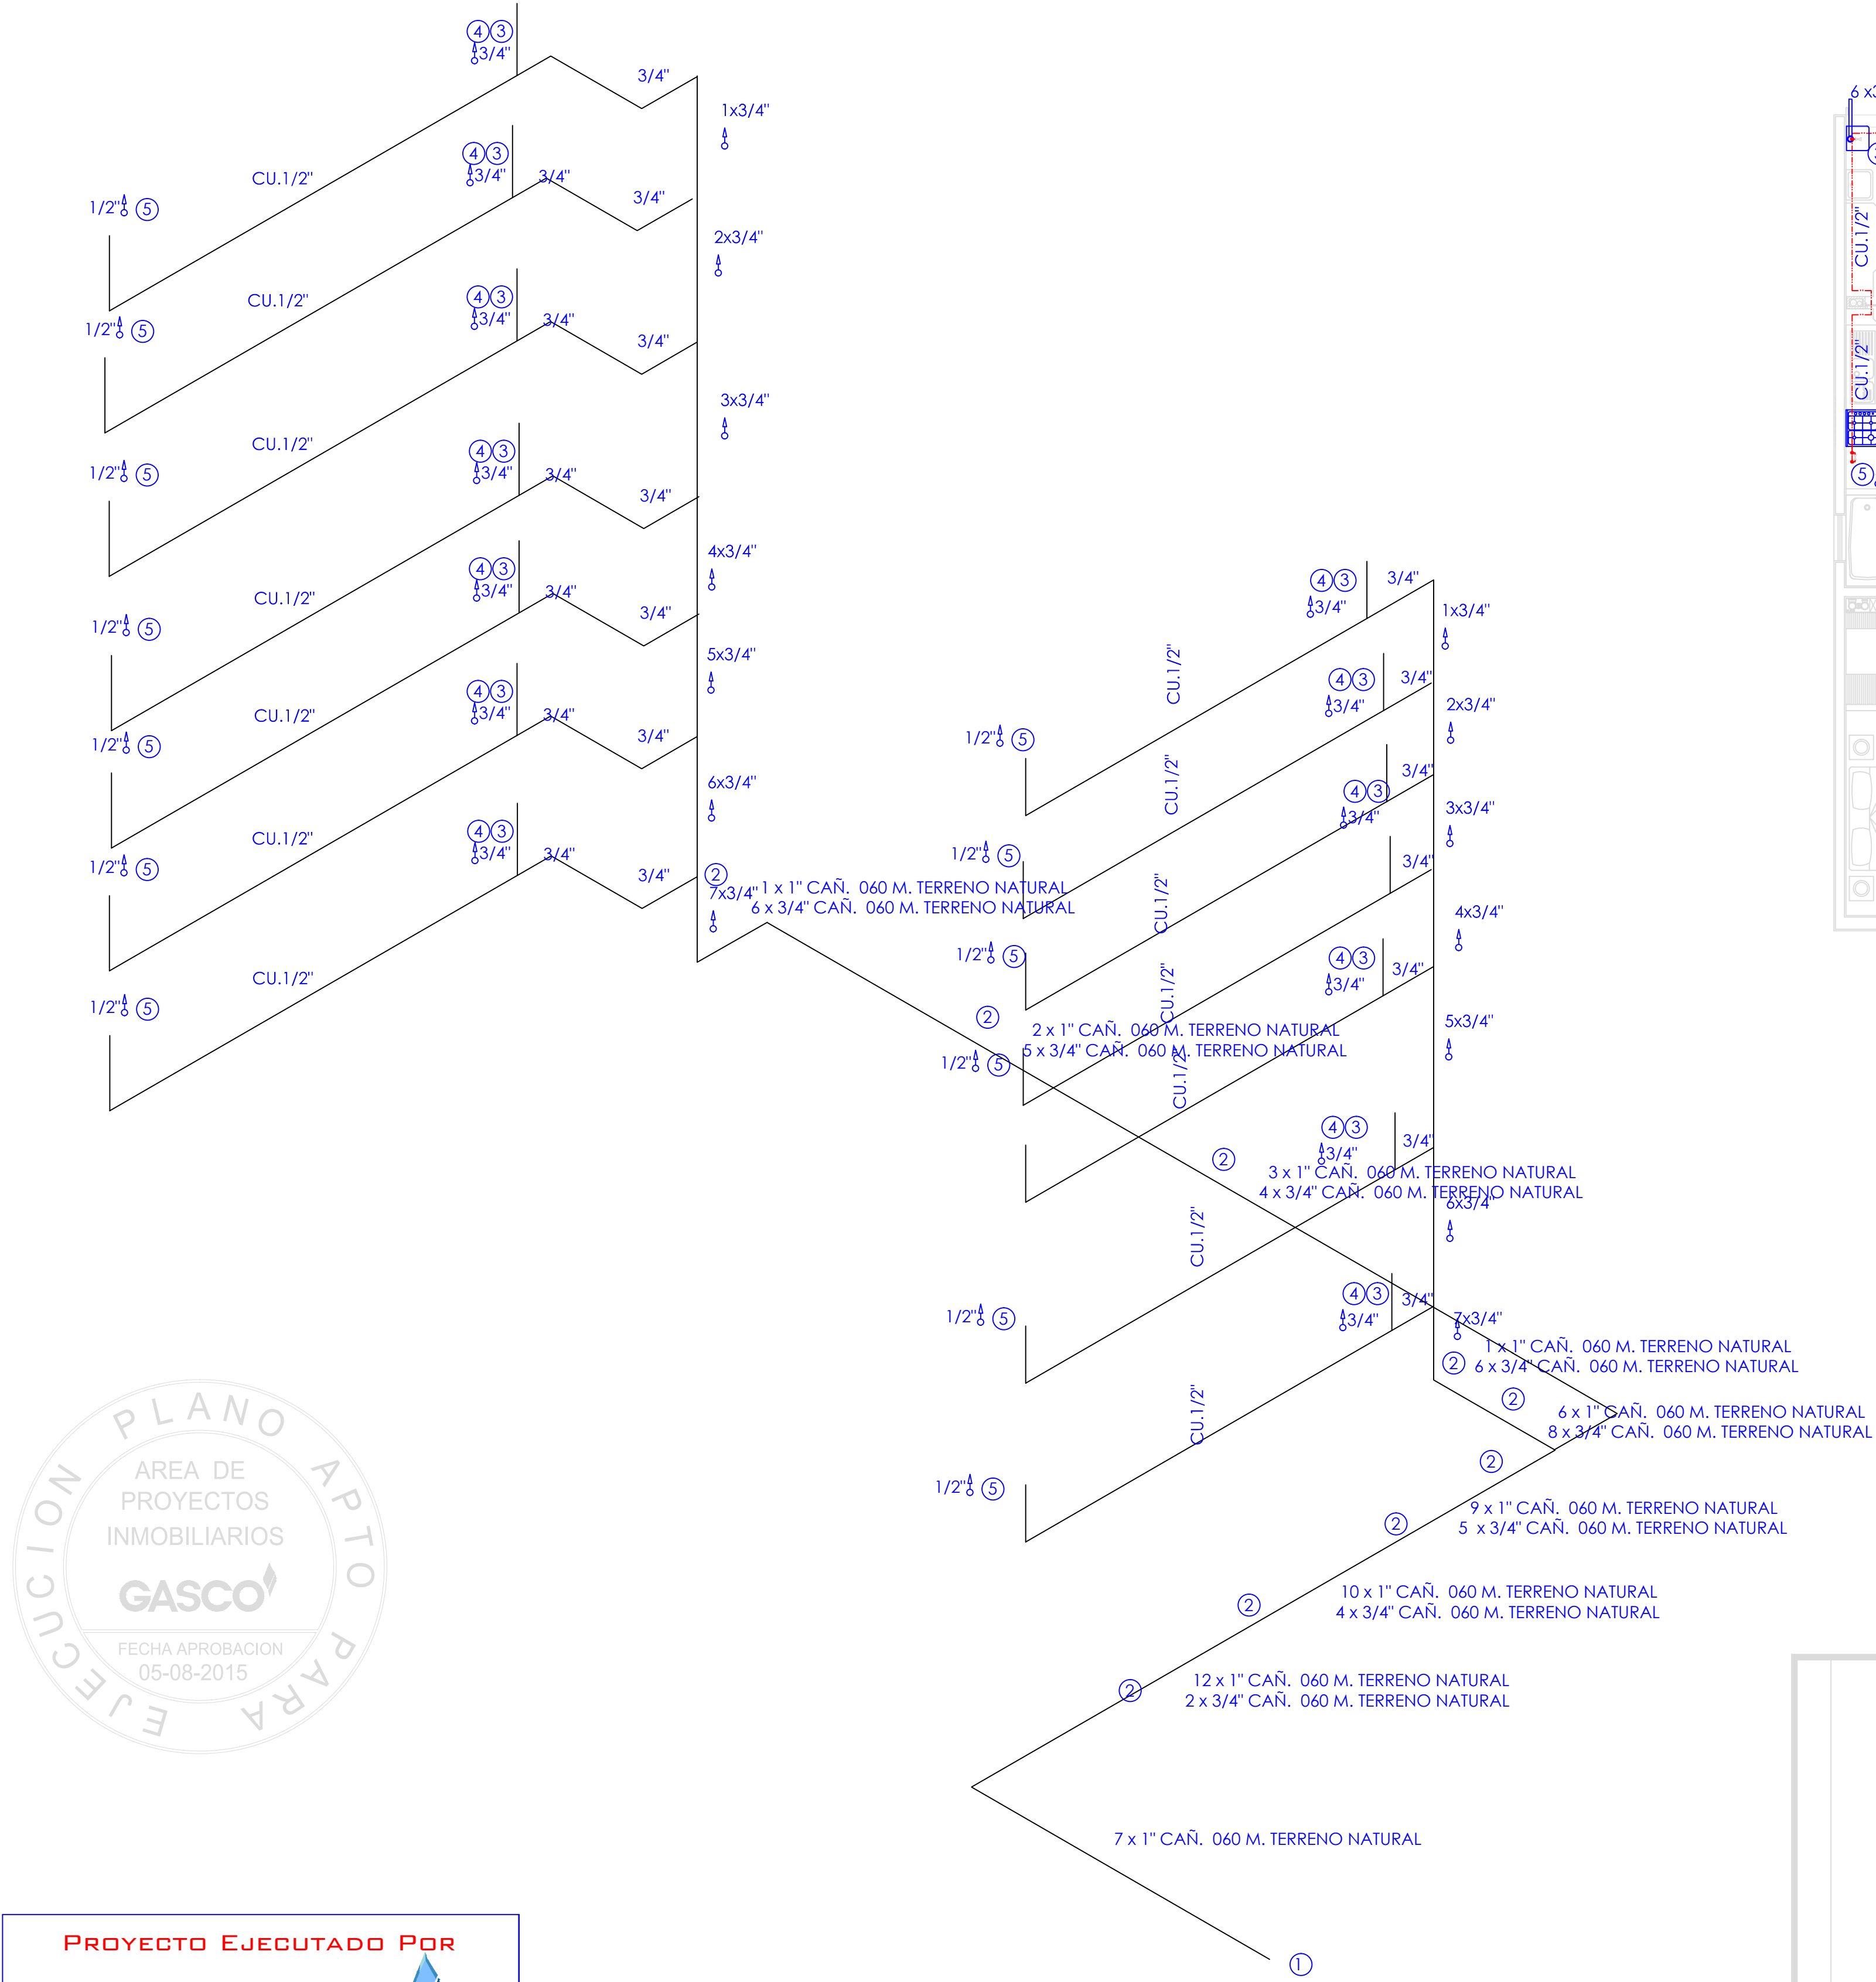


PLANTA 3° AL 8° PISO MODULOS
ESC. 1 : 100

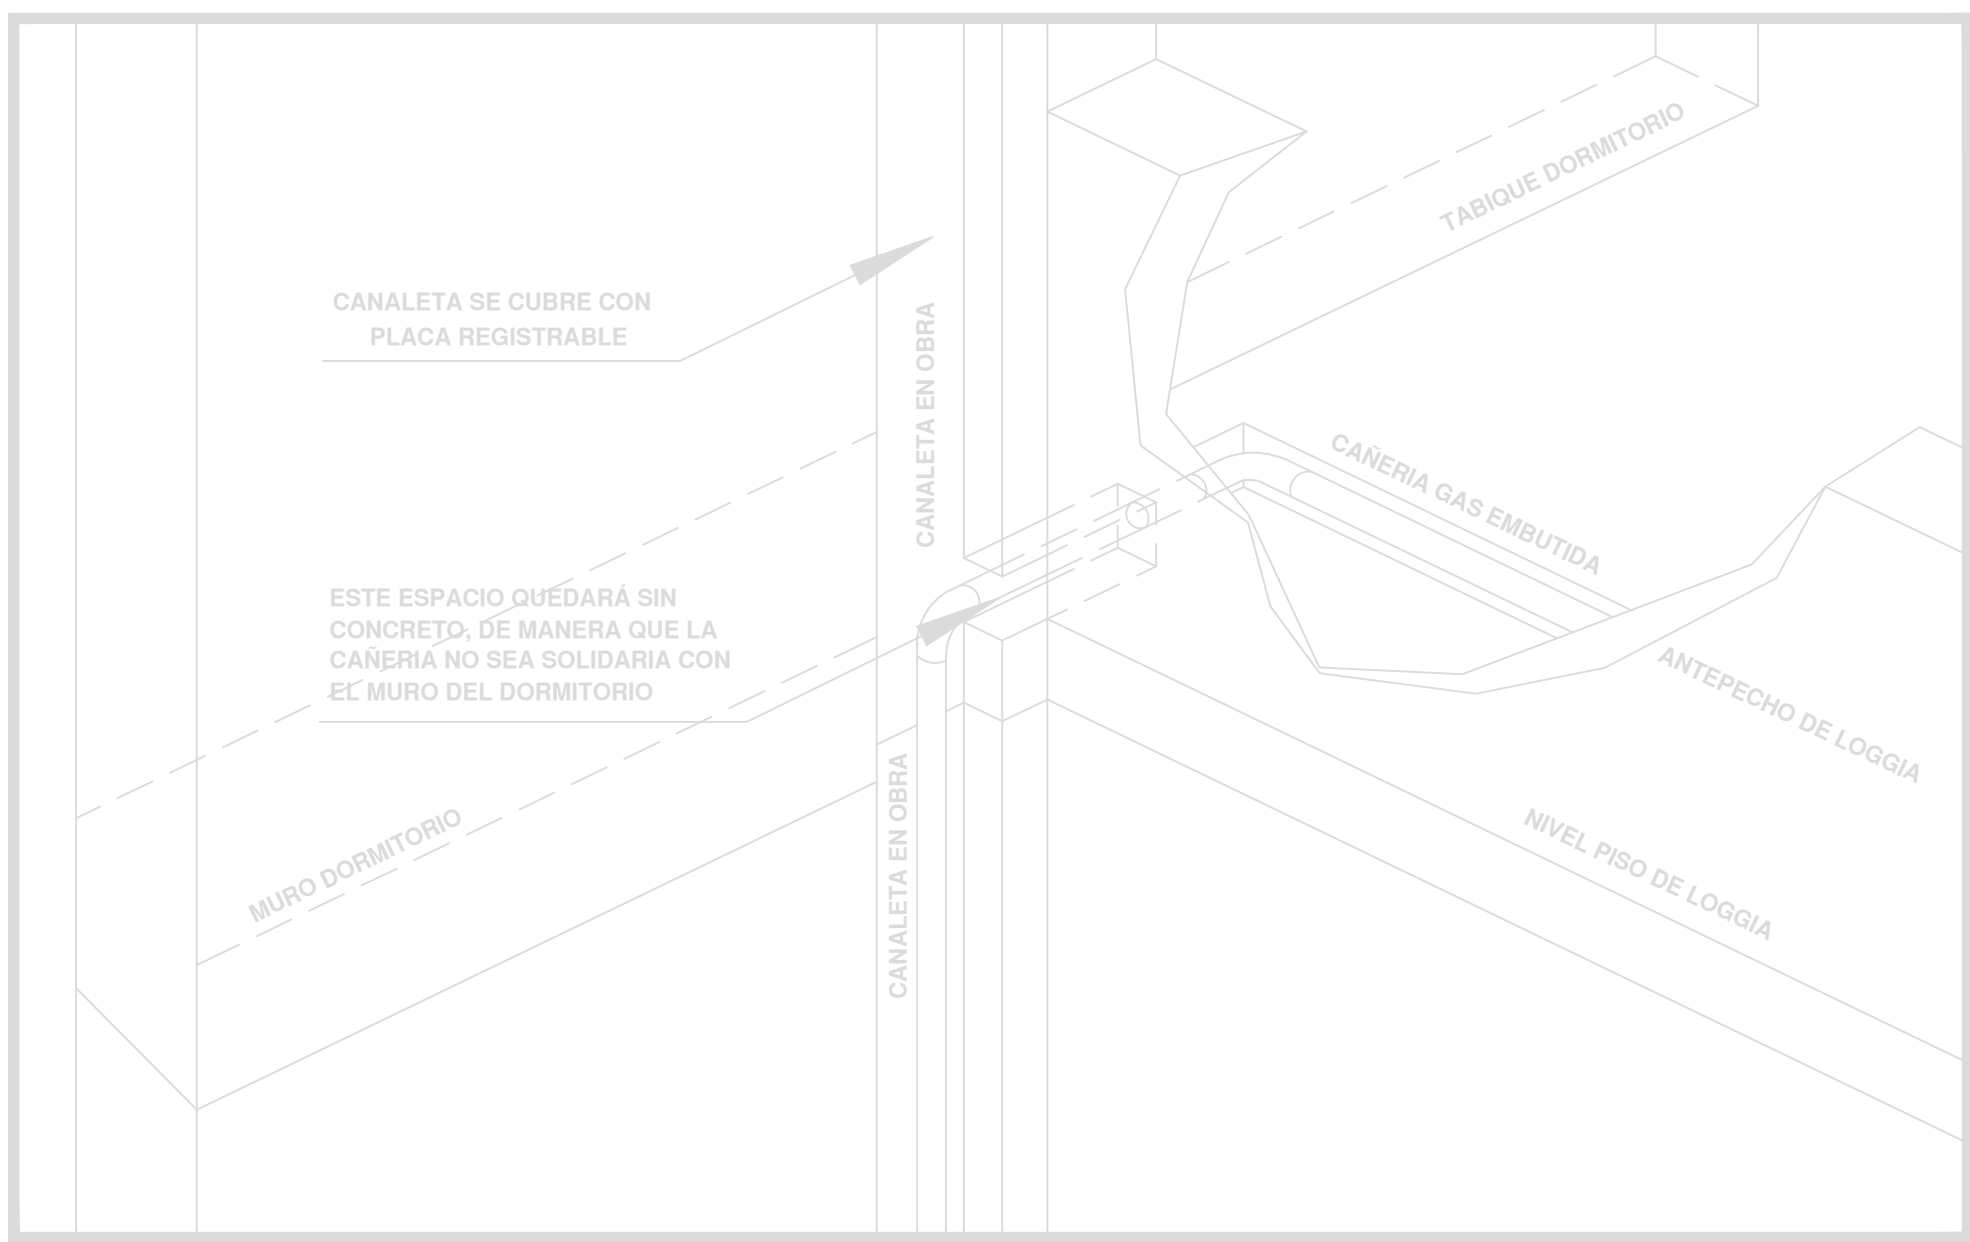


DETALLE DE CANALETA REGISTRABLE PARA CAÑERIAS

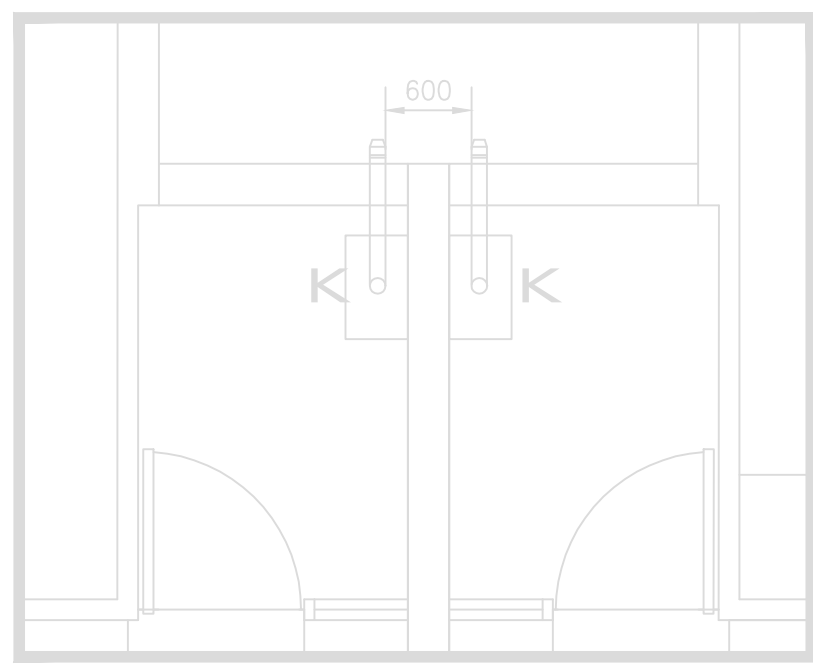


SEPARACION DE TUBOS PARA CALDERAS

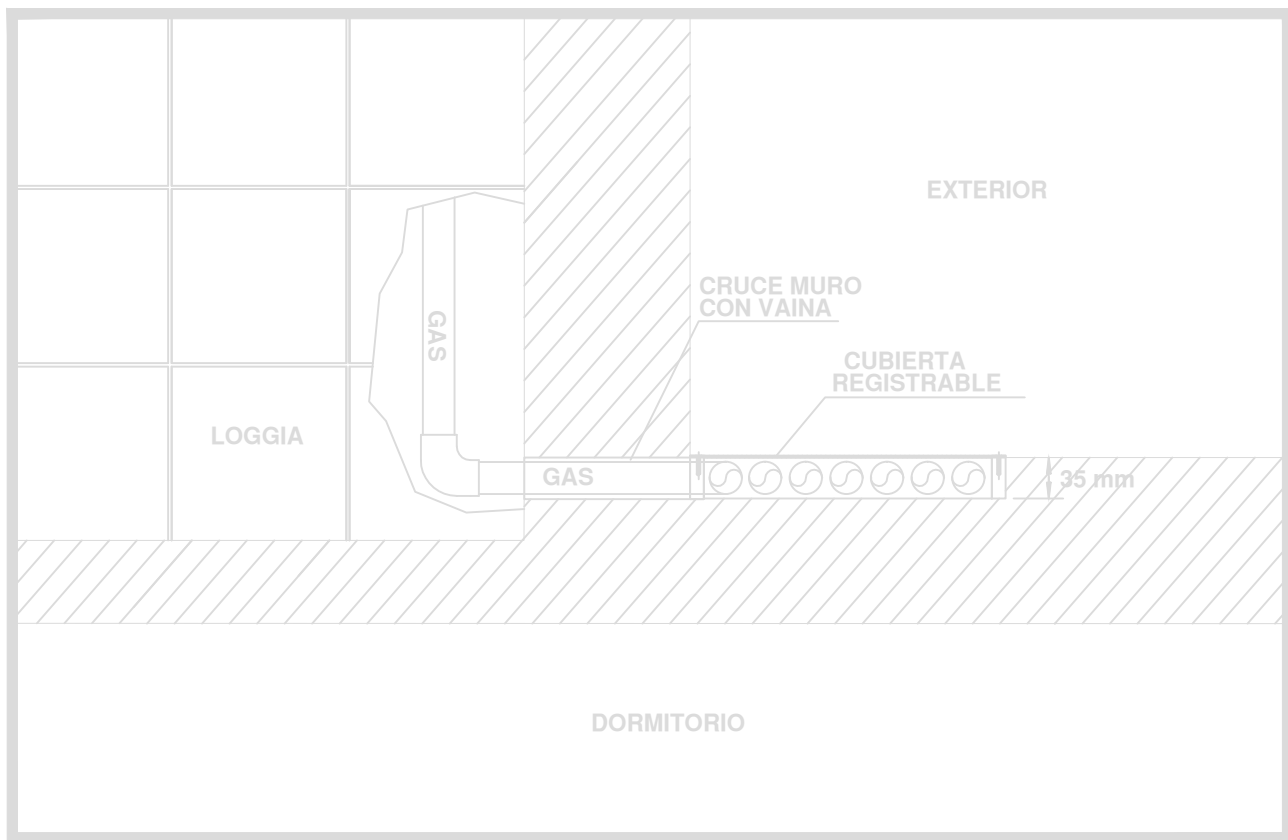


REGISTRABLE PARA CAÑERIAS
DETALLE DE CANALETA

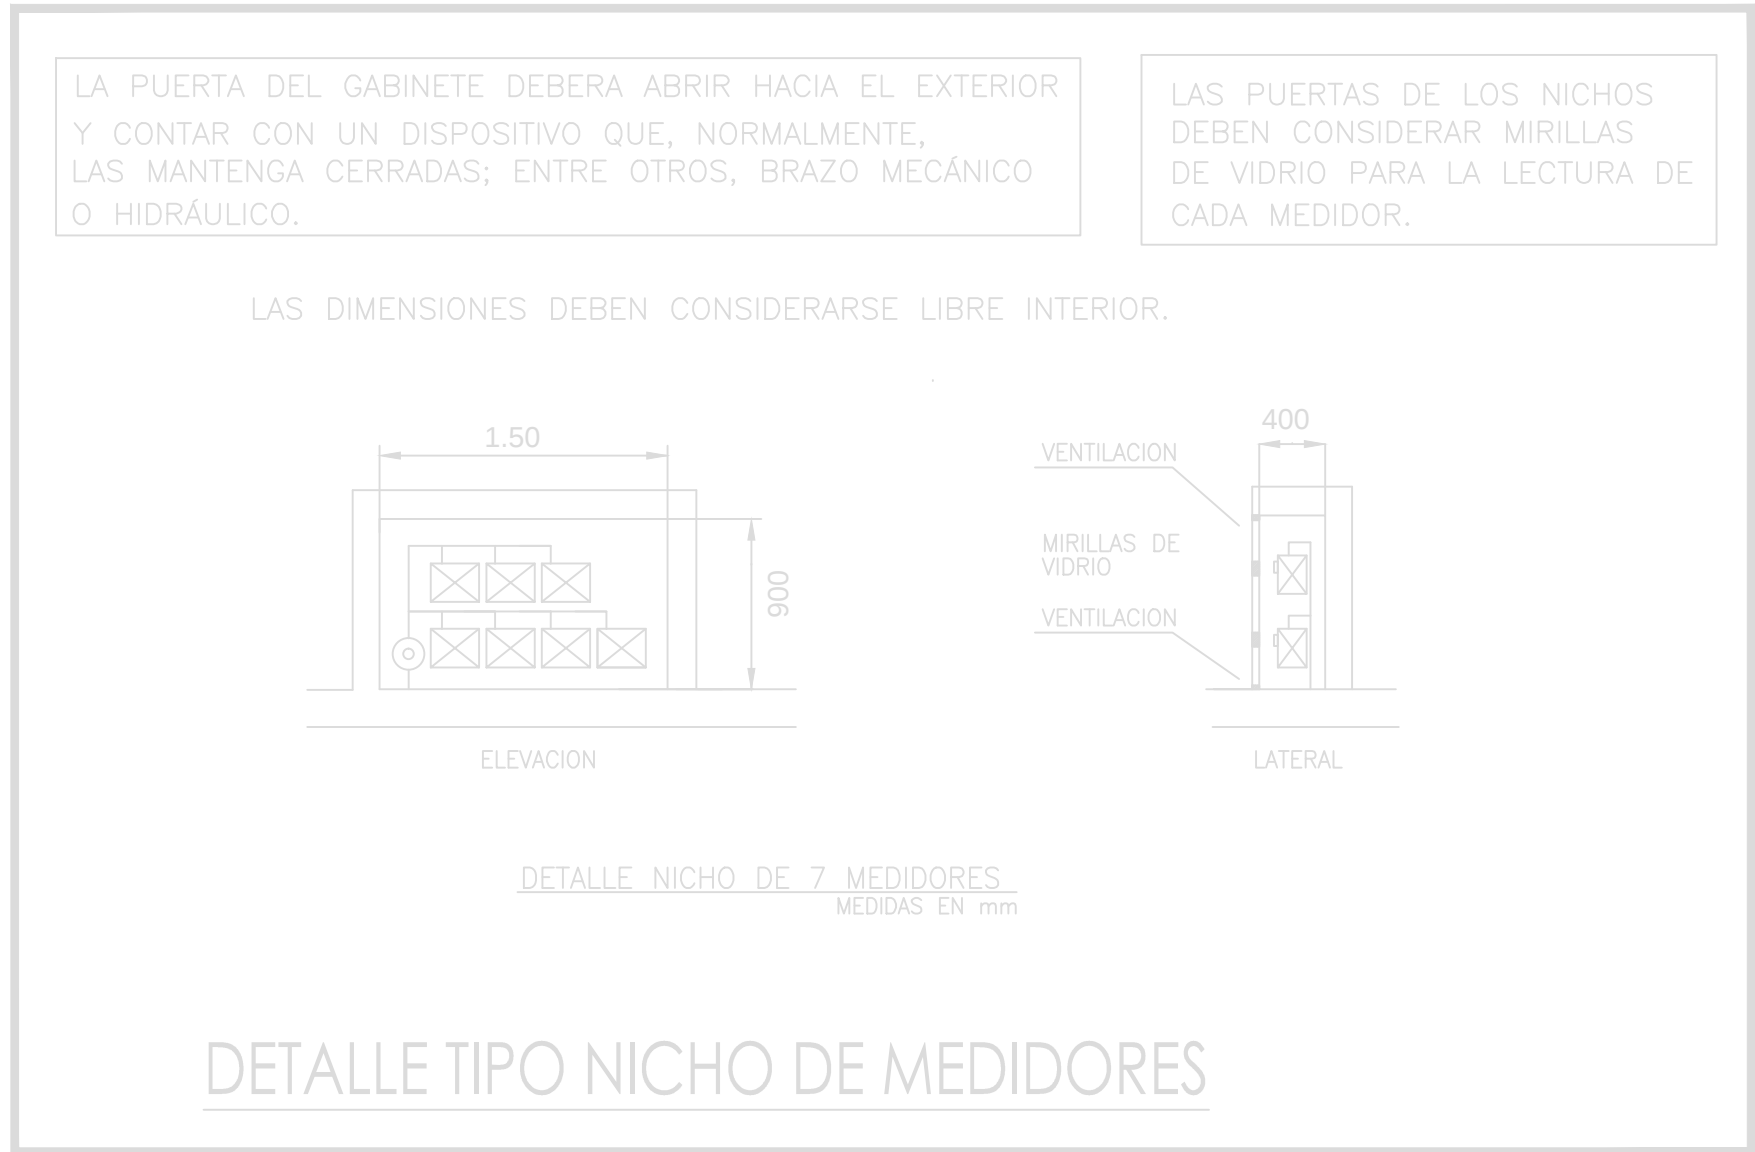


DETALLE TIPO NICHOS DE MEDIDORES

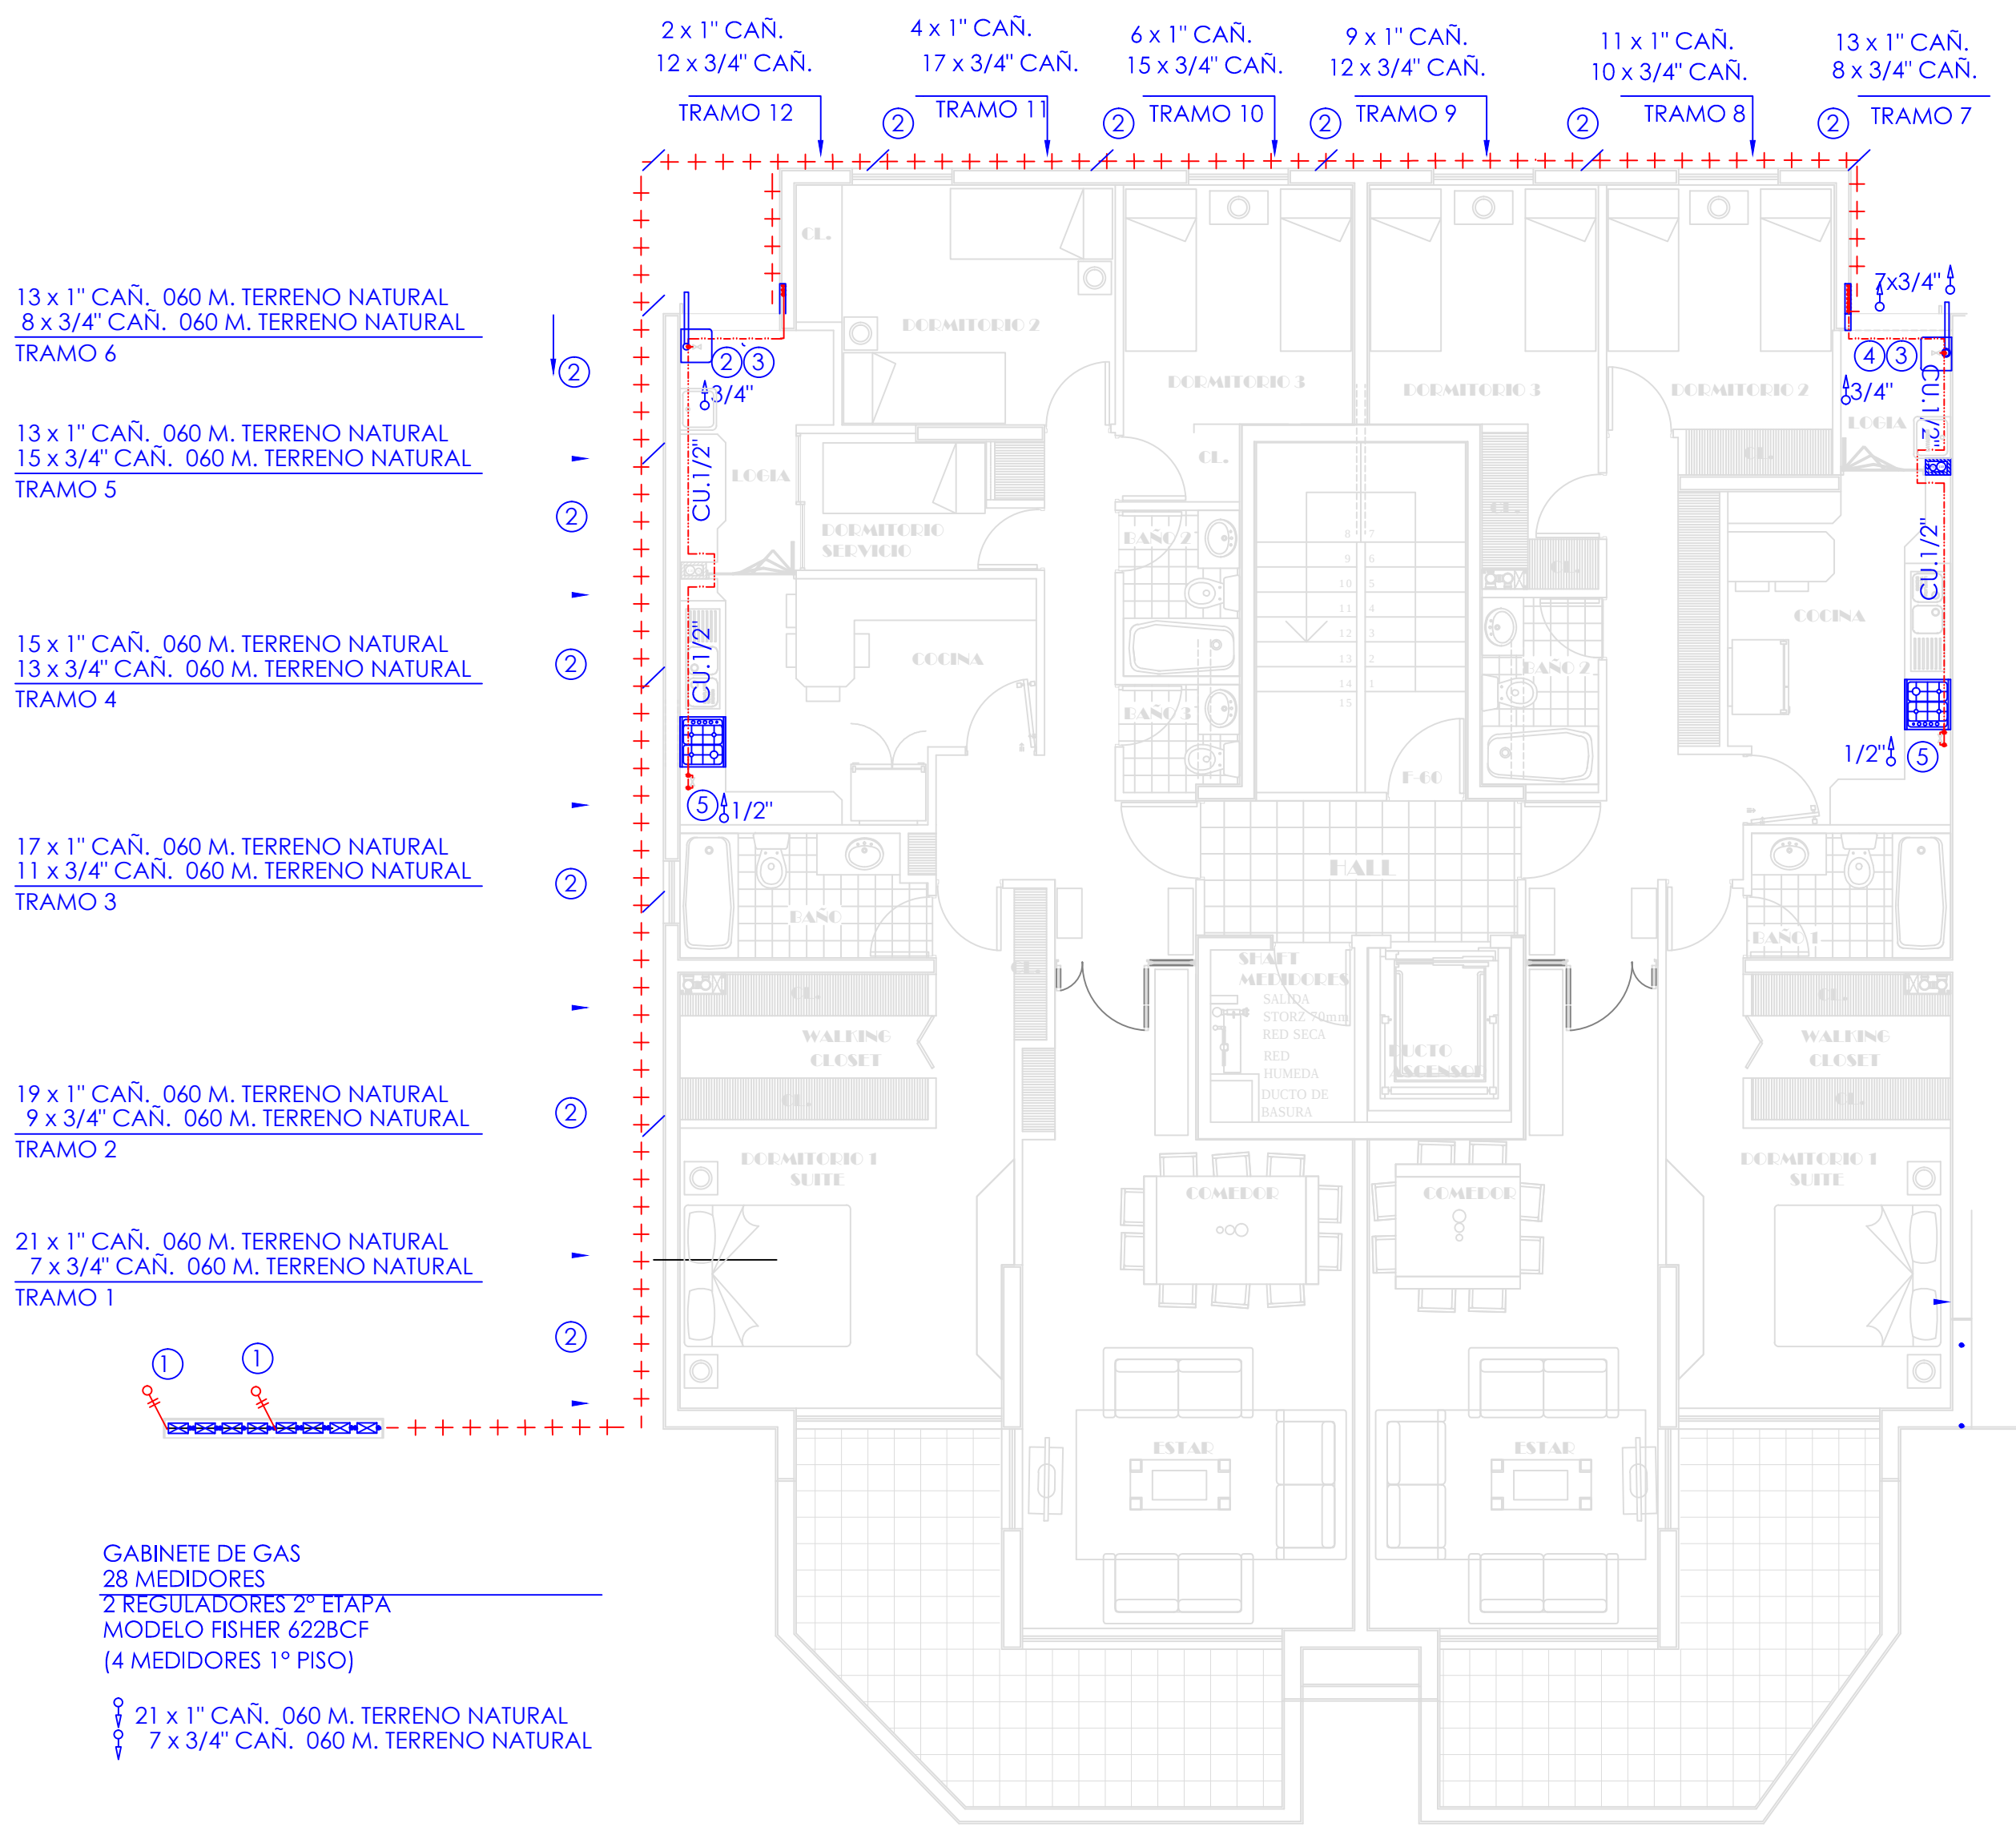


PLANTA 2° PISO MODULOS
ESC. 1 : 100

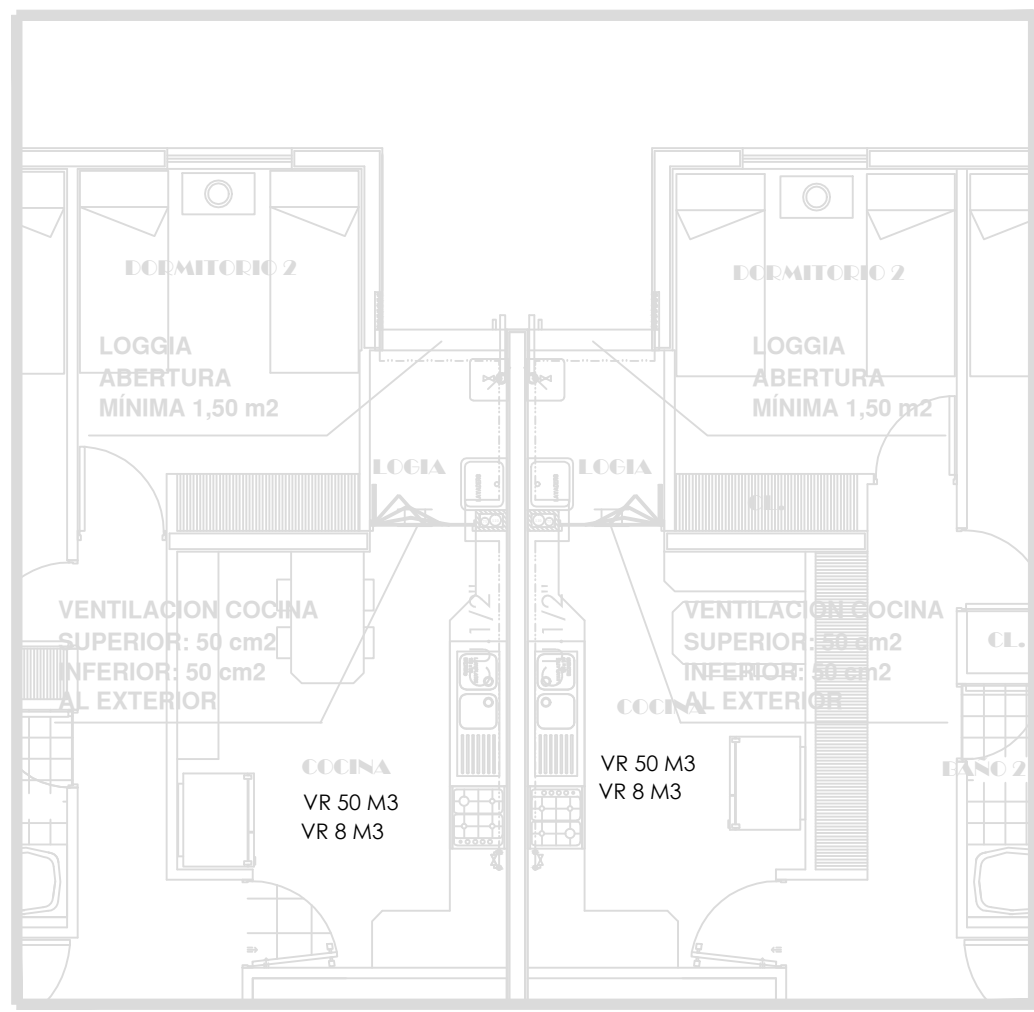

VENTILACION DE RECINTOS

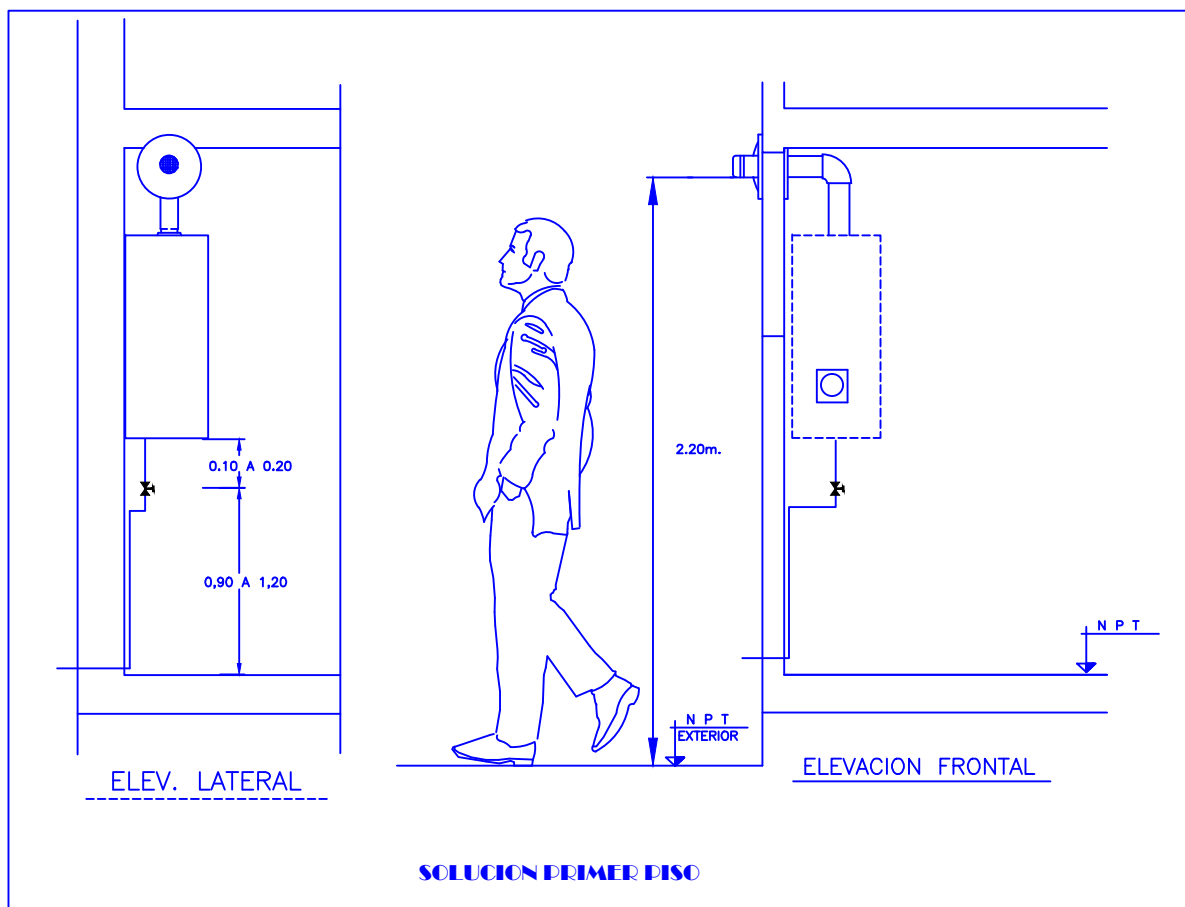

SECCIONES MEDIDOR

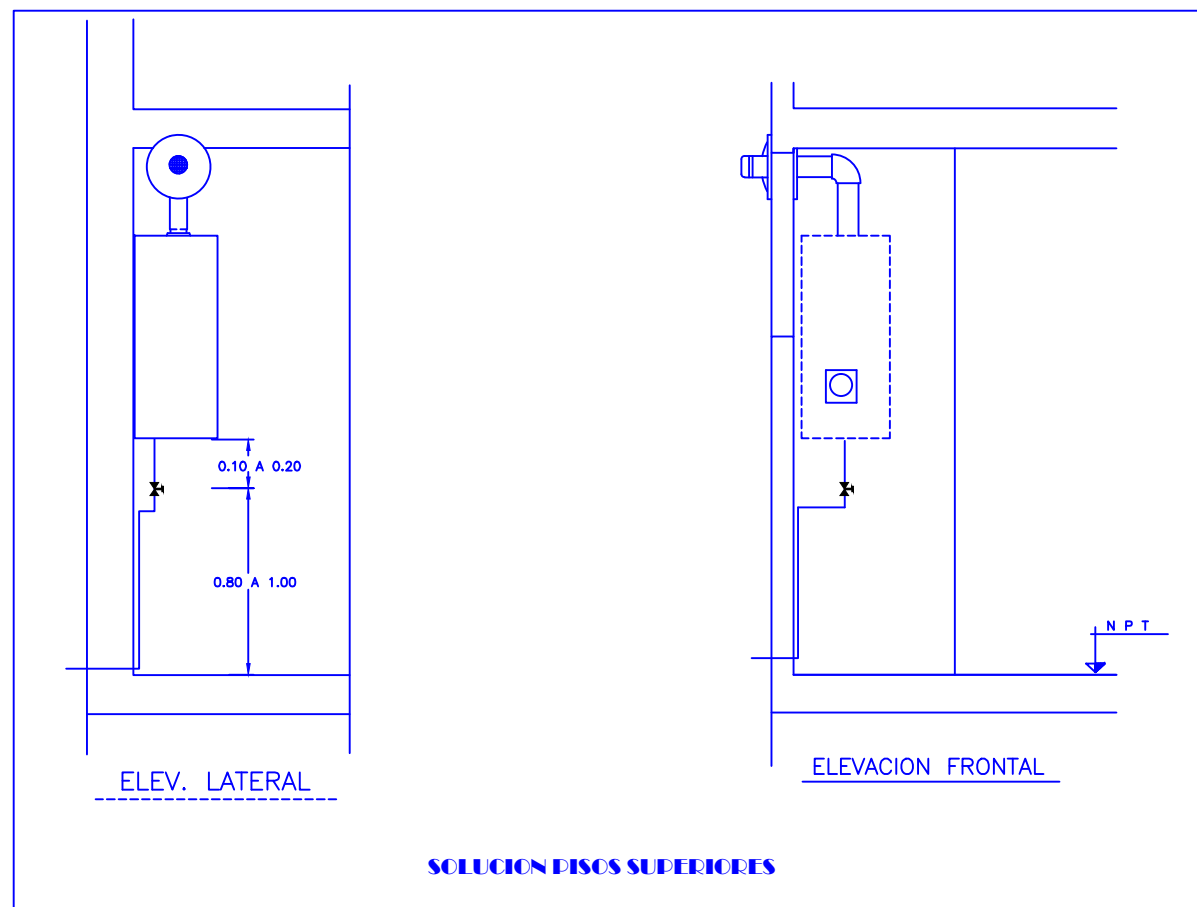

SECCIONES MEDIDORES

LAMINA 1 DE 1

Certificación Servicios y Asesoría Global Gas S.R.L. RUT 76.746.270-0	POTENCIA INSTALADA Mcal/hr. 14 COCINA = 112 14 CALDERA = 350 TOTAL = 462 SON 462 Mcal/hr x 1.163 = 537.32 KW	INSTALACION INTERIOR G.L. RED BAJA PRESION RESIDENCIAL CAMINO DE CINTURA 1409 BLOCK B Comuna Huechuraba PROPIETARIO Escuela 1409 Instalador	UBICACION 	APROBACION
RS 14 INSTALACION TUBERIA DE COBRE TIPO "L"	Instituto Rematadora San Francisco Ltda. RUT 76.960.400-9 Sociedad Loma Matelina RUT 6.676.027-9	Metrora Mañá Centro RUT 16.776.131-9 Sociedad Loma Matelina Comuna Providencia	INGRESO	FECHA