


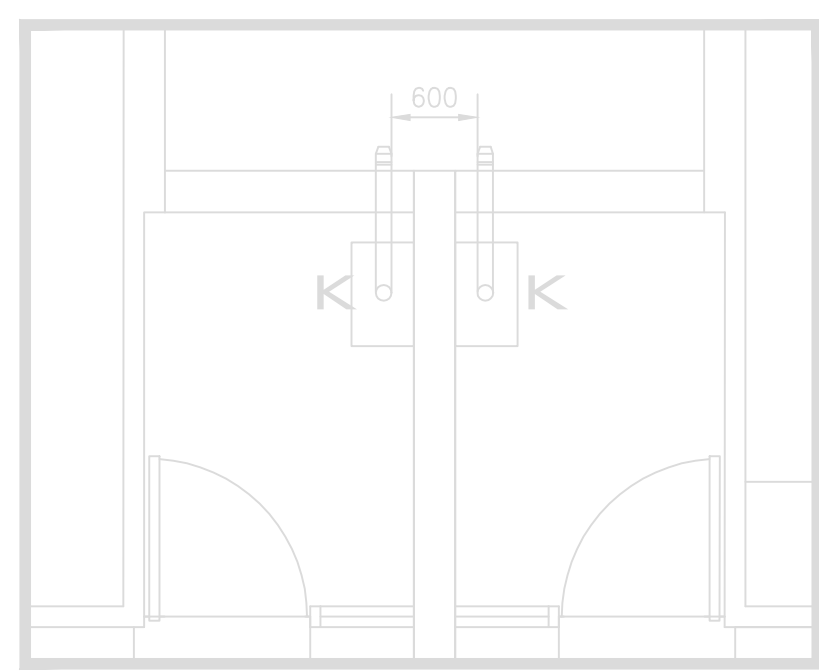


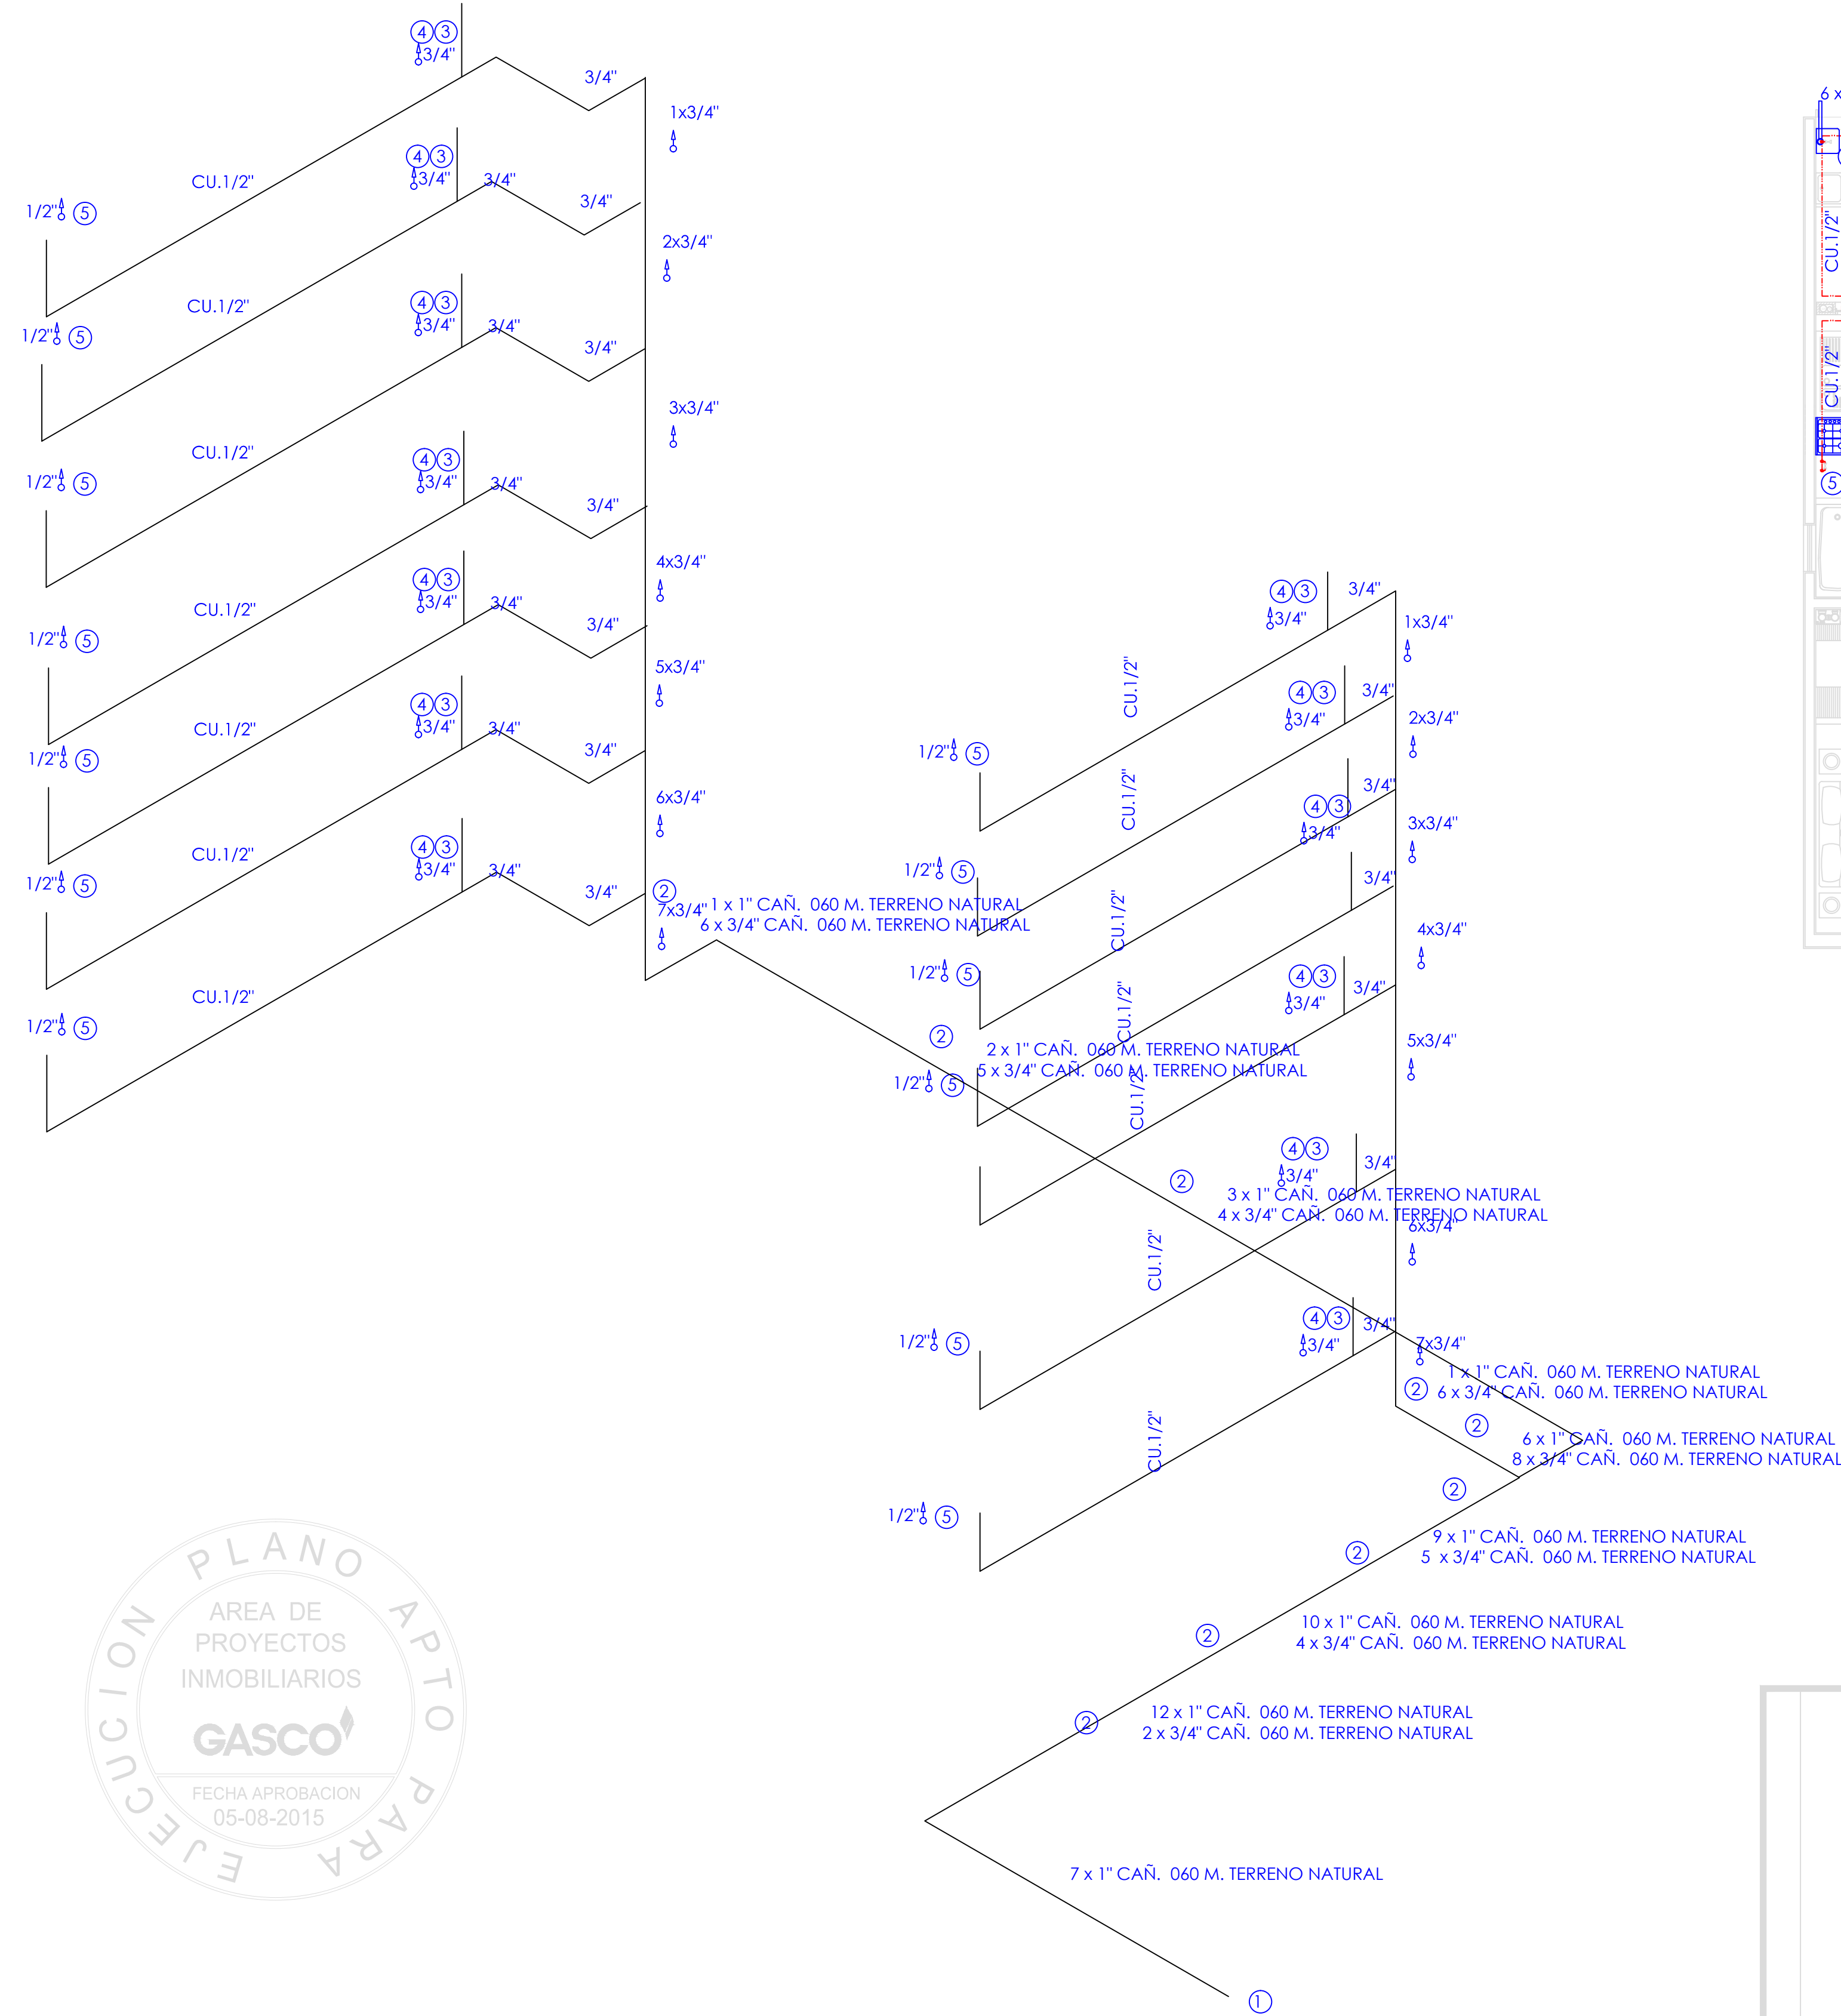


SEPARACION DE TUBOS PARA CALDERAS

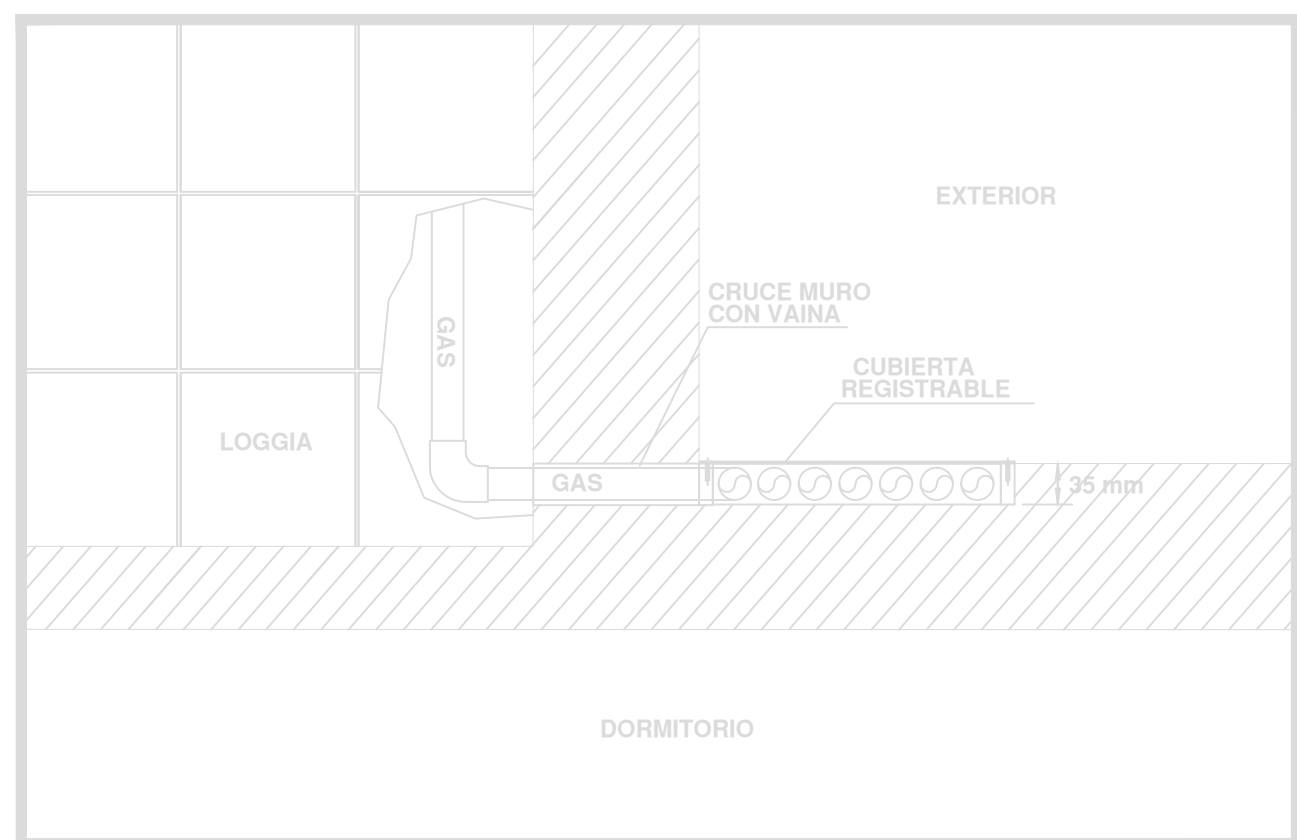


REGISTRABLE PARA CAÑERIAS
DETALLE DE CANALETA

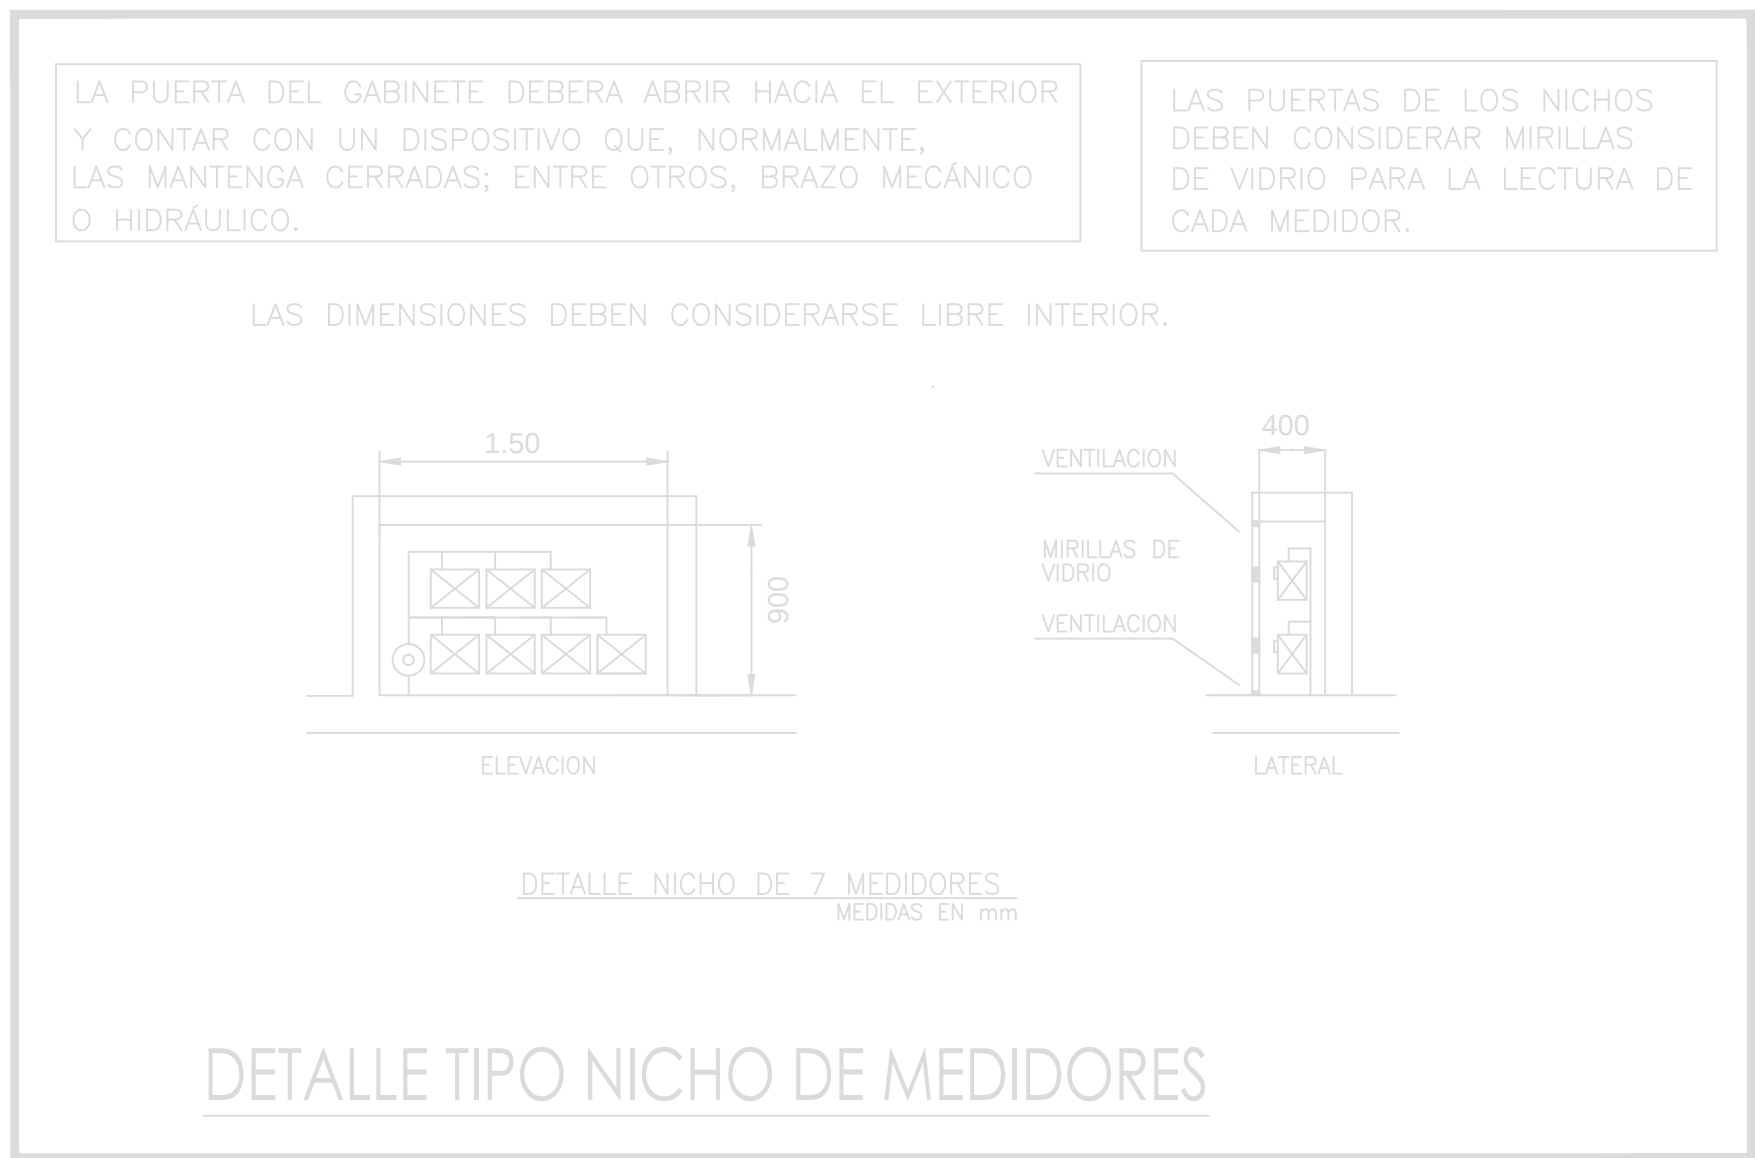


DETALLE TIPO NICHOS DE MEDIDORES

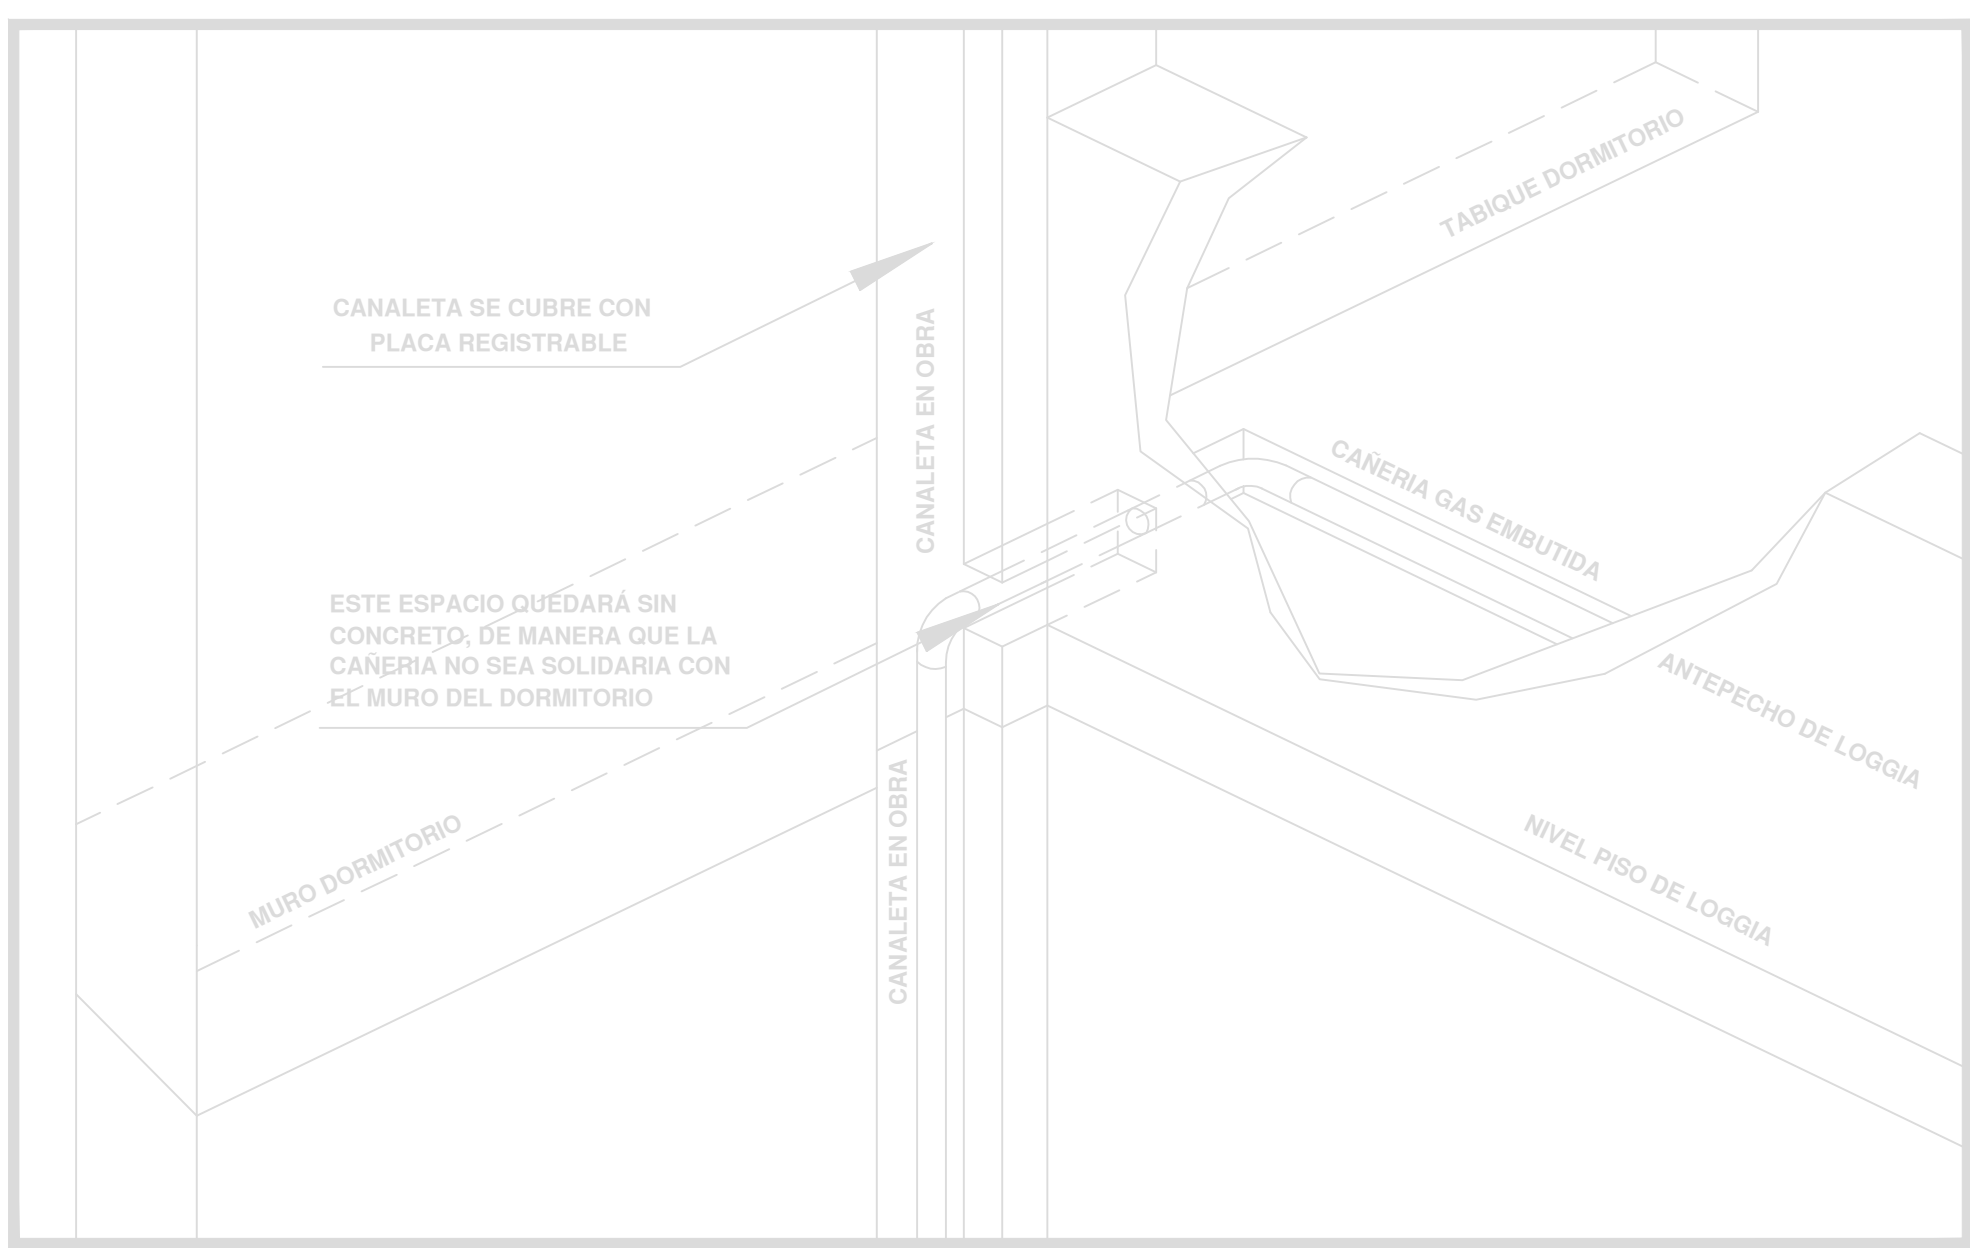


DETALLE DE CANALETA REGISTRABLE PARA CAÑERIAS

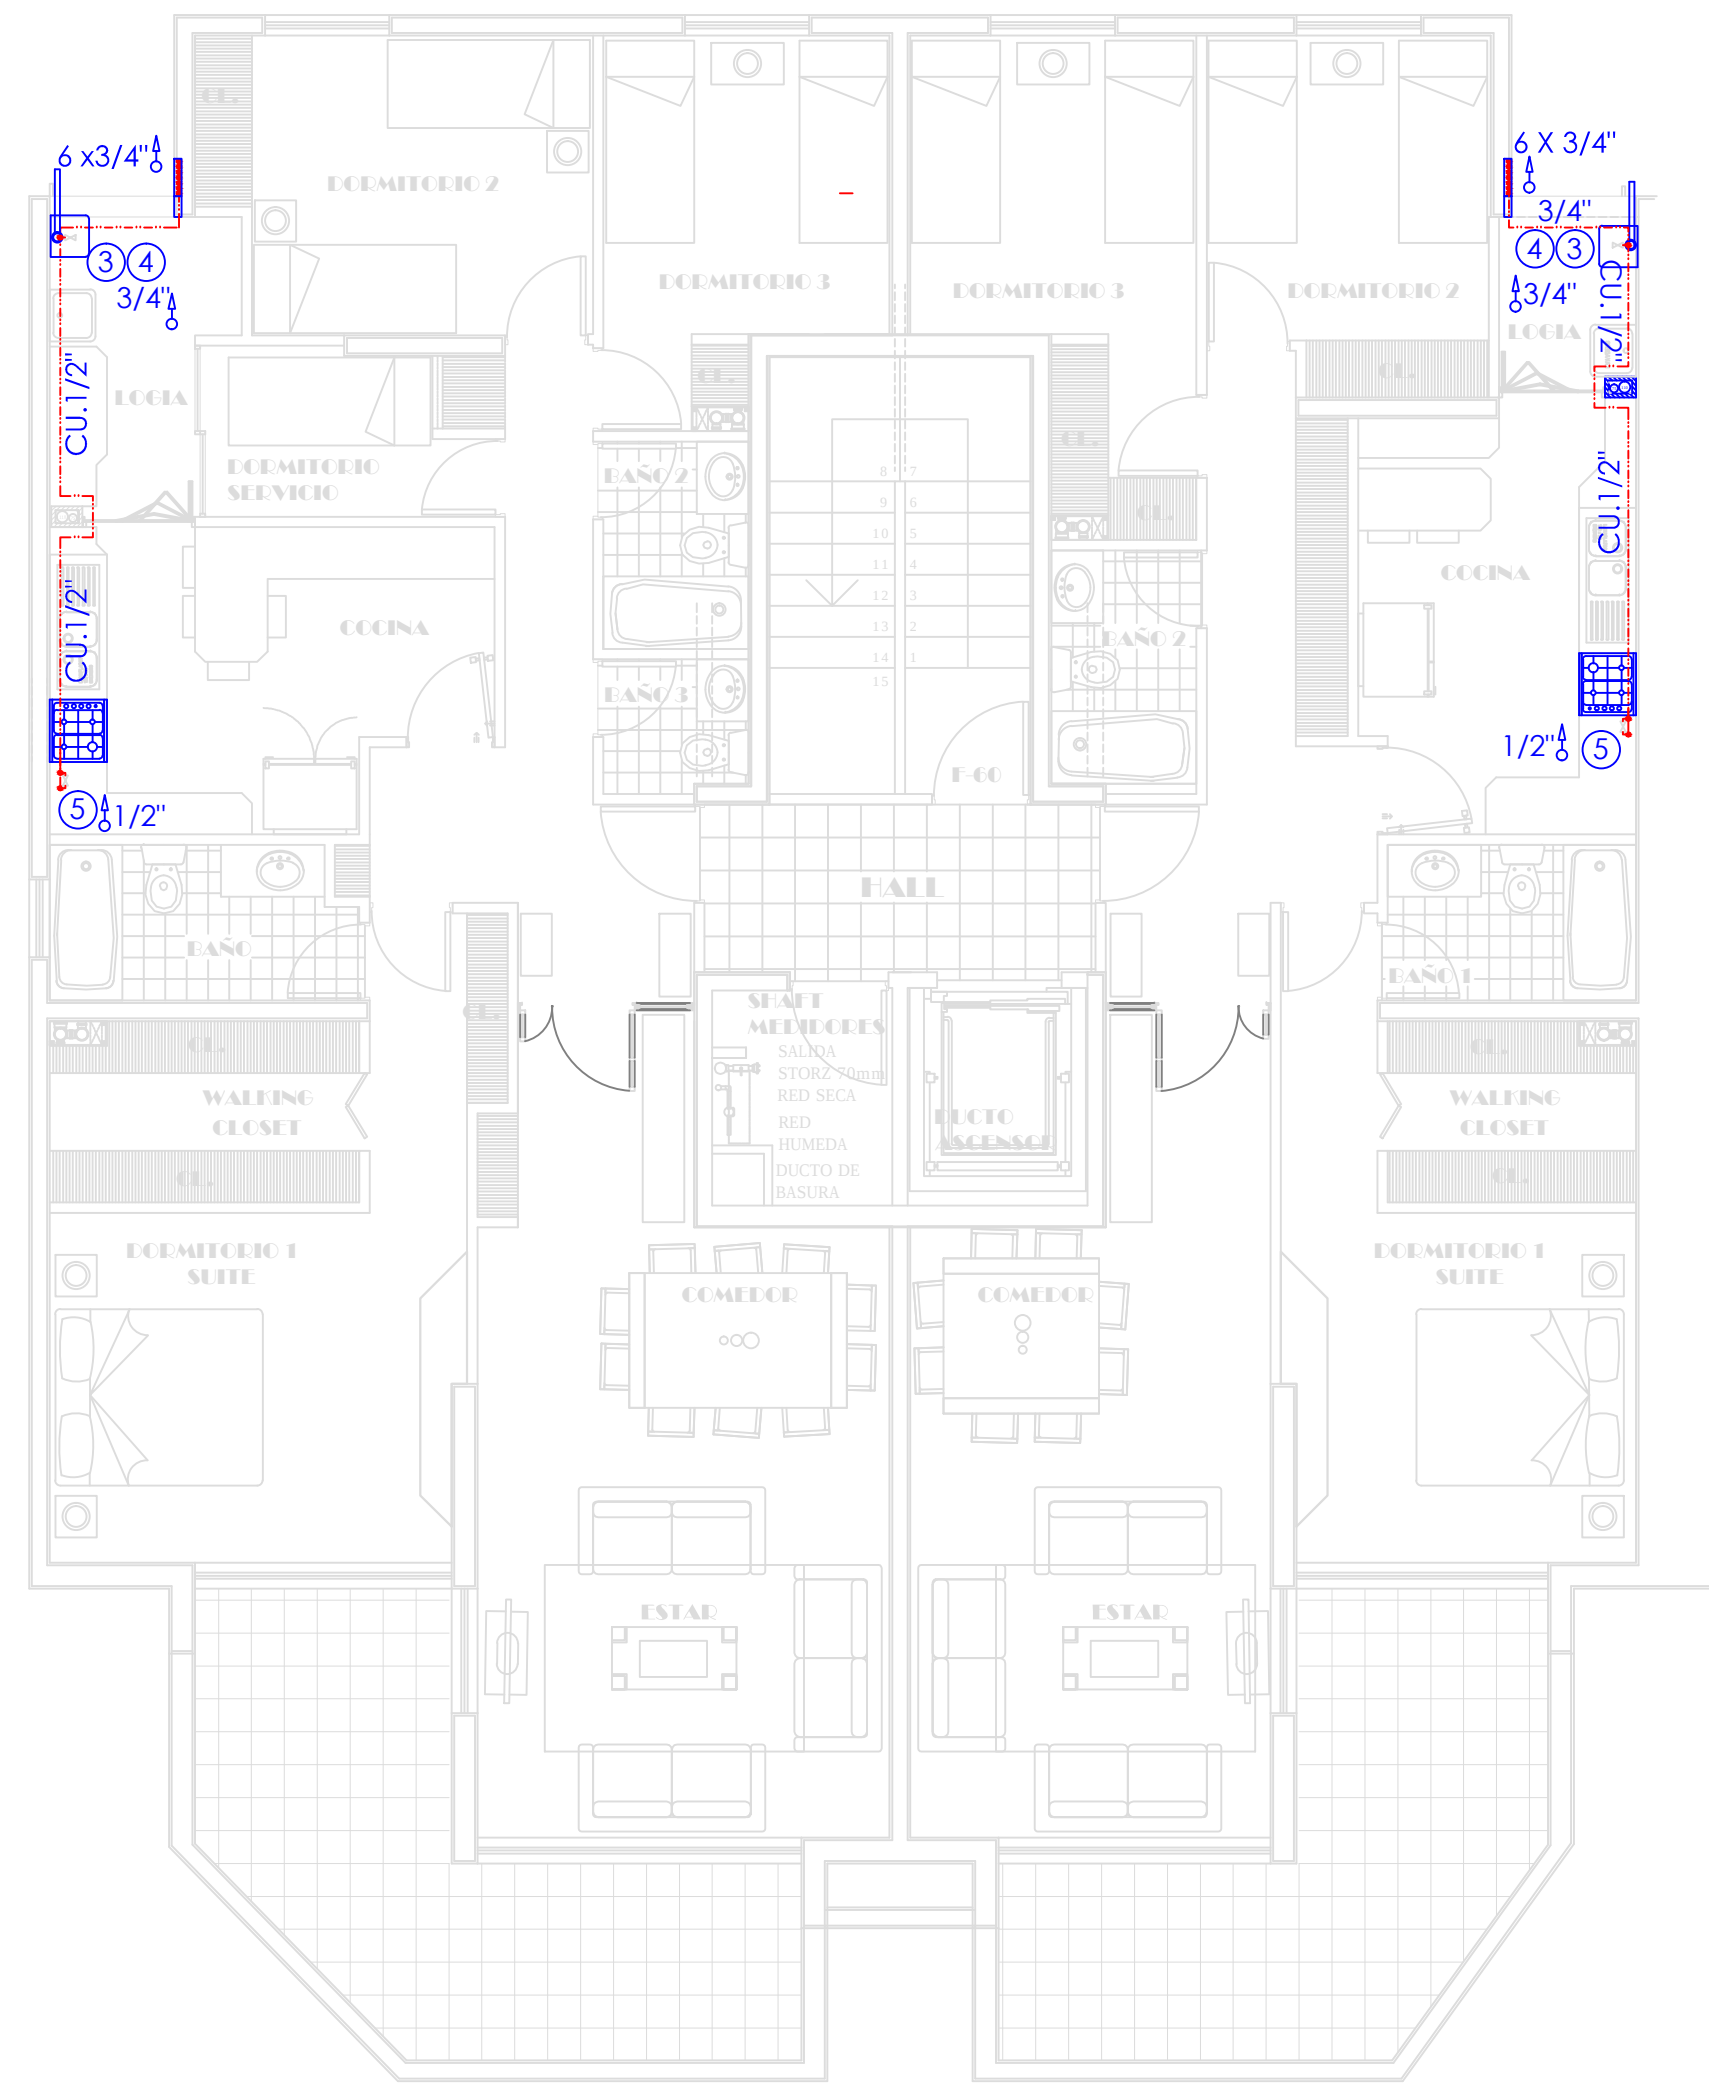


PLANTA 3° AL 8° PISO MODULOS
ESC. 1 : 100

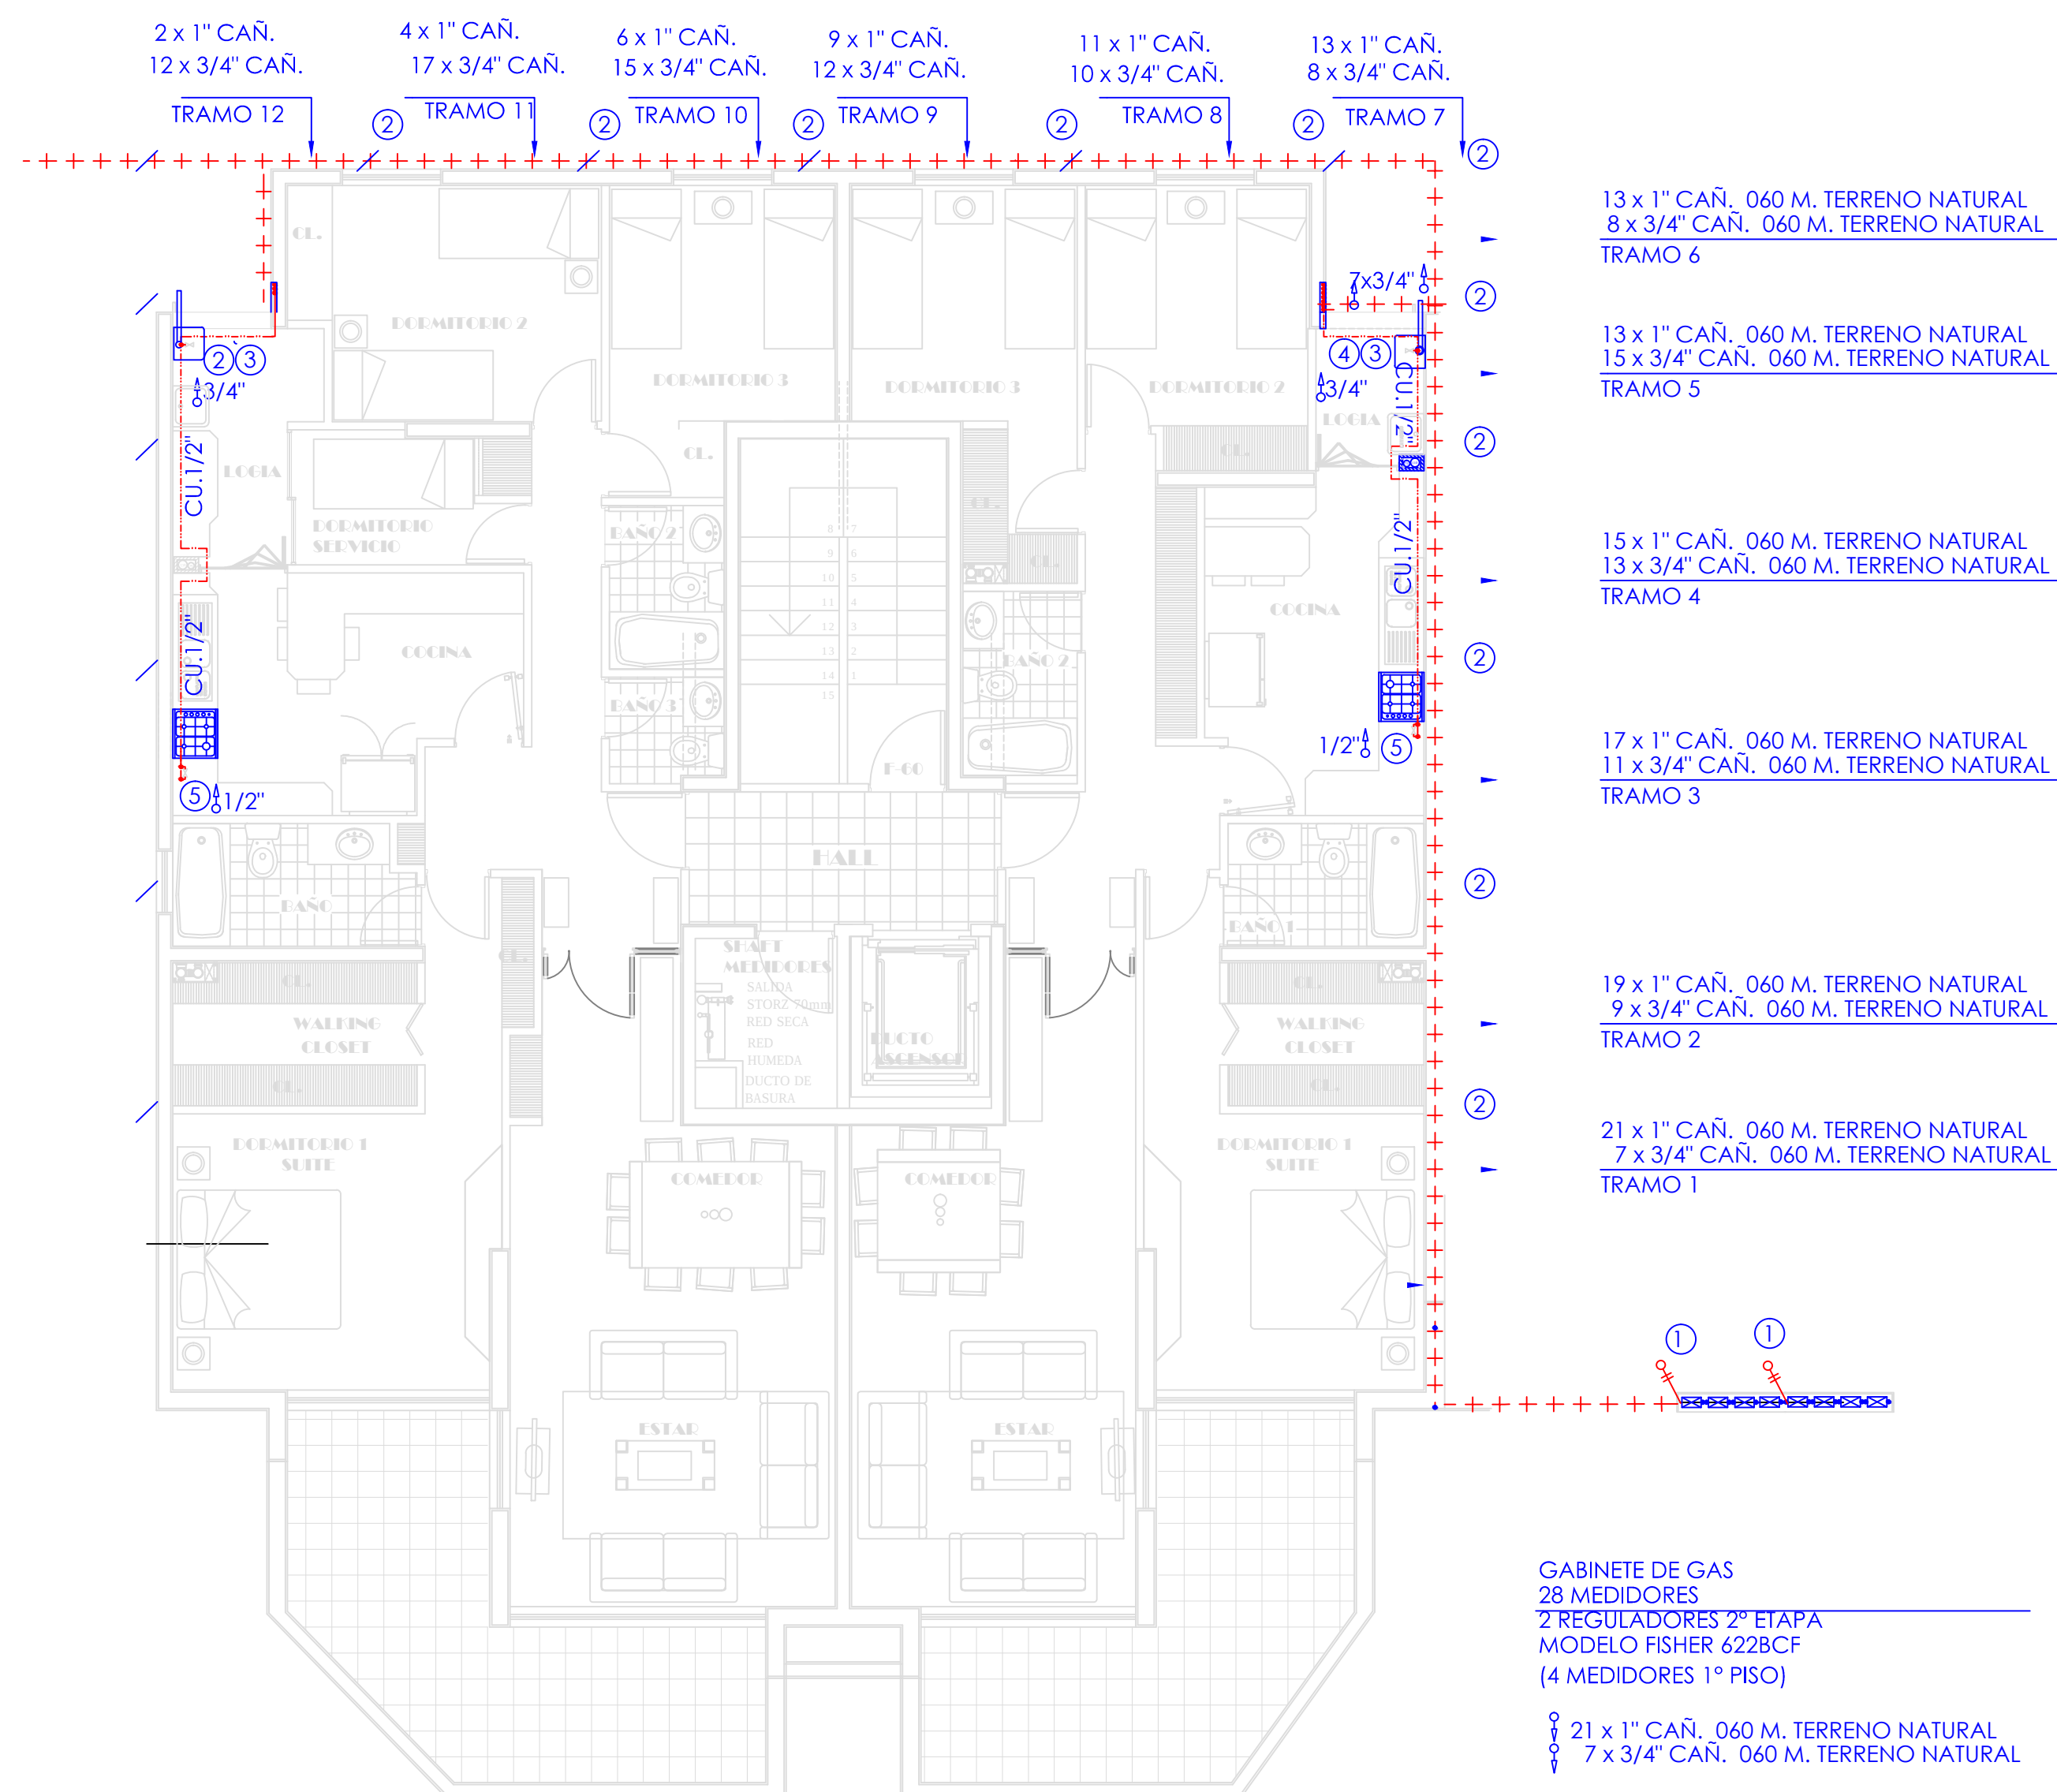


PLANTA 2° PISO MODULOS
ESC. 1 : 100

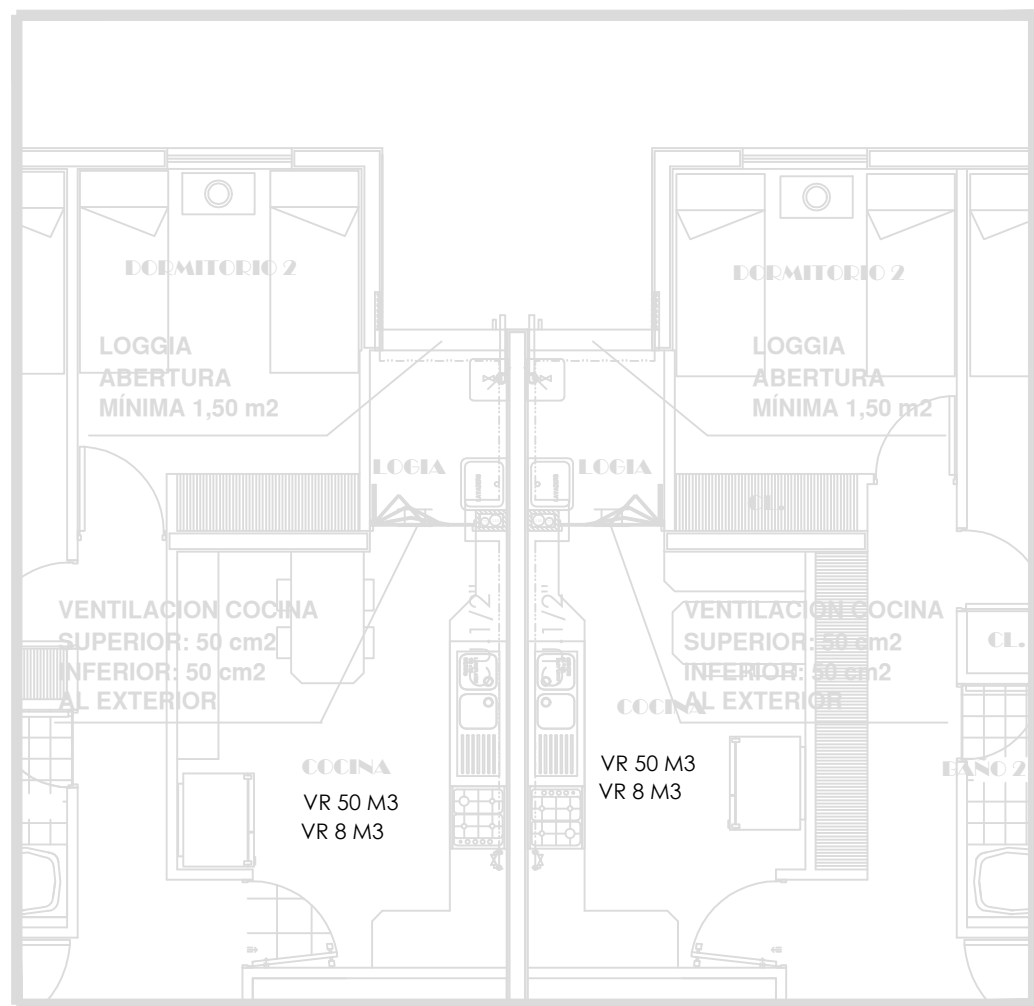

VENTILACION DE RECINTOS

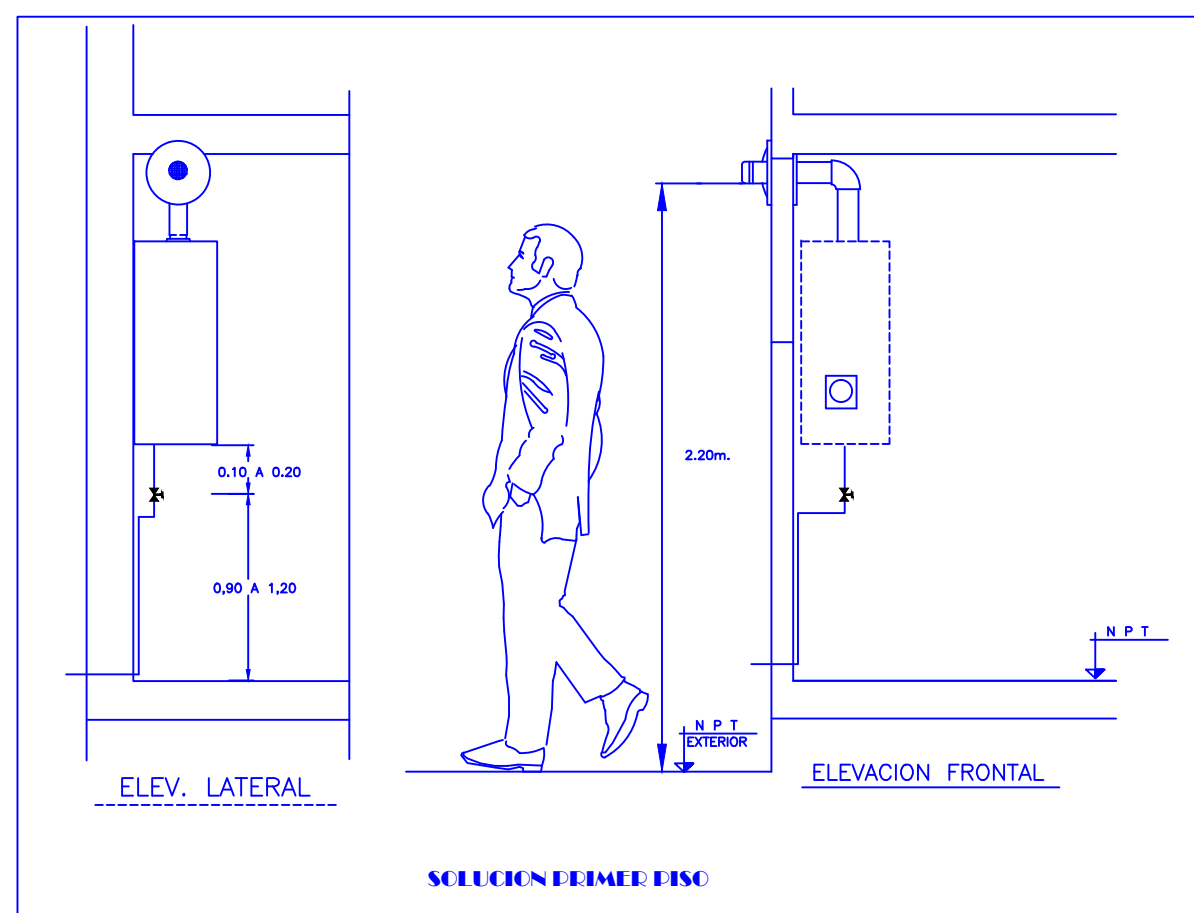

MECULOS MEDIDORES

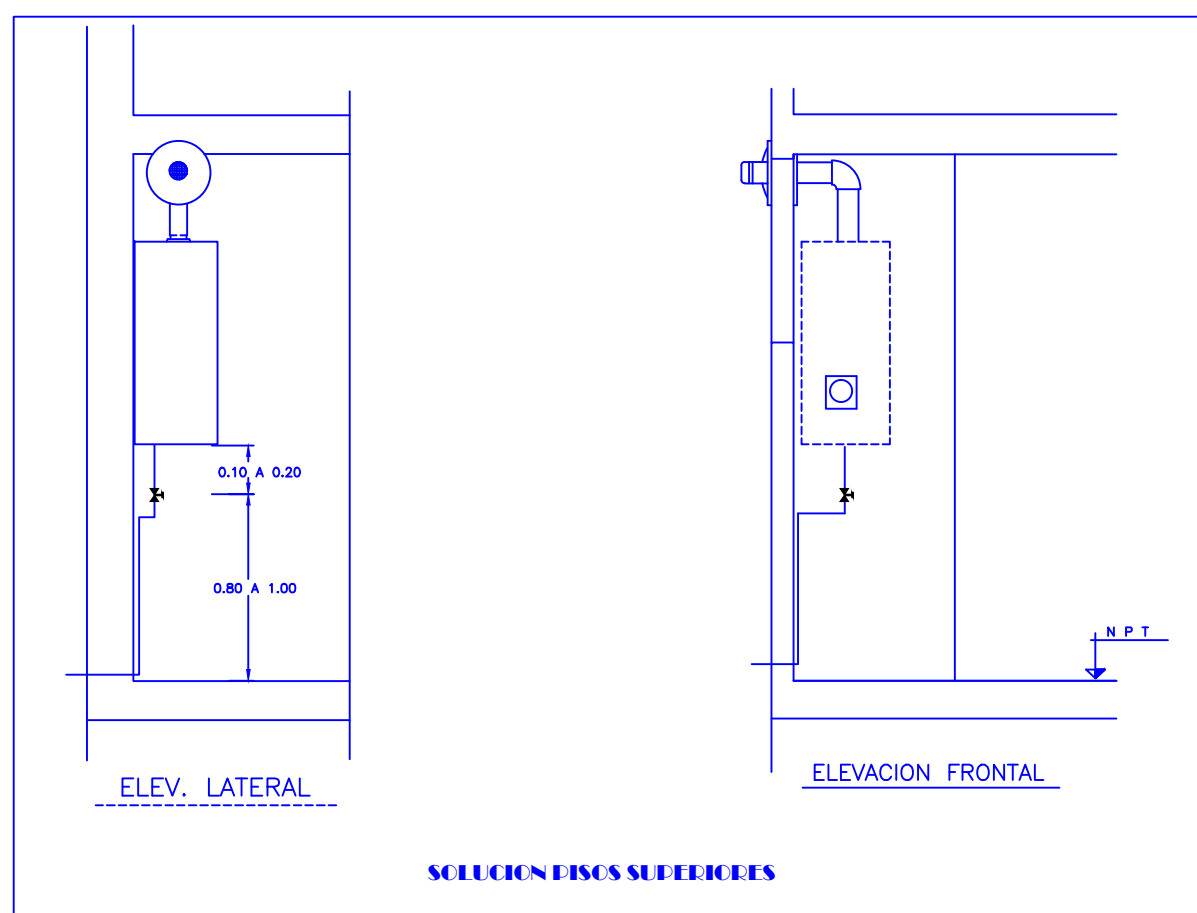

MECULOS MEDIDORES

LAMINA 1 DE 1

Certificación Servicios y Asesorías Global Gas S.R.L. 807767468-0	POTENCIA INSTALADA 14 COCINA = 112 Mcal/hr. 14 CALDERA = 350 TOTAL = 462 SON 462 Mcal/hr x 1.163 = 537.32 KW ES 14 INSTALACION TUBERIA DE COBRE TIPO "L"	INSTALACION INTERIOR G.L. RED BAJA PRESION RESIDENCIAL CAMINO LA CINTURA 1409 BLOCK C Comuna Huechuraba ESCALA 1:100 PROPIETARIO INSTALADOR Sociedad Inmobiliaria San Francisco Ltda. 807767750-0 Río Paraguaray 550 Comuna Provident	UBICACION 	APROBACION INGRESO FECHA TIPO
---	--	---	---------------	--------------------------------------