




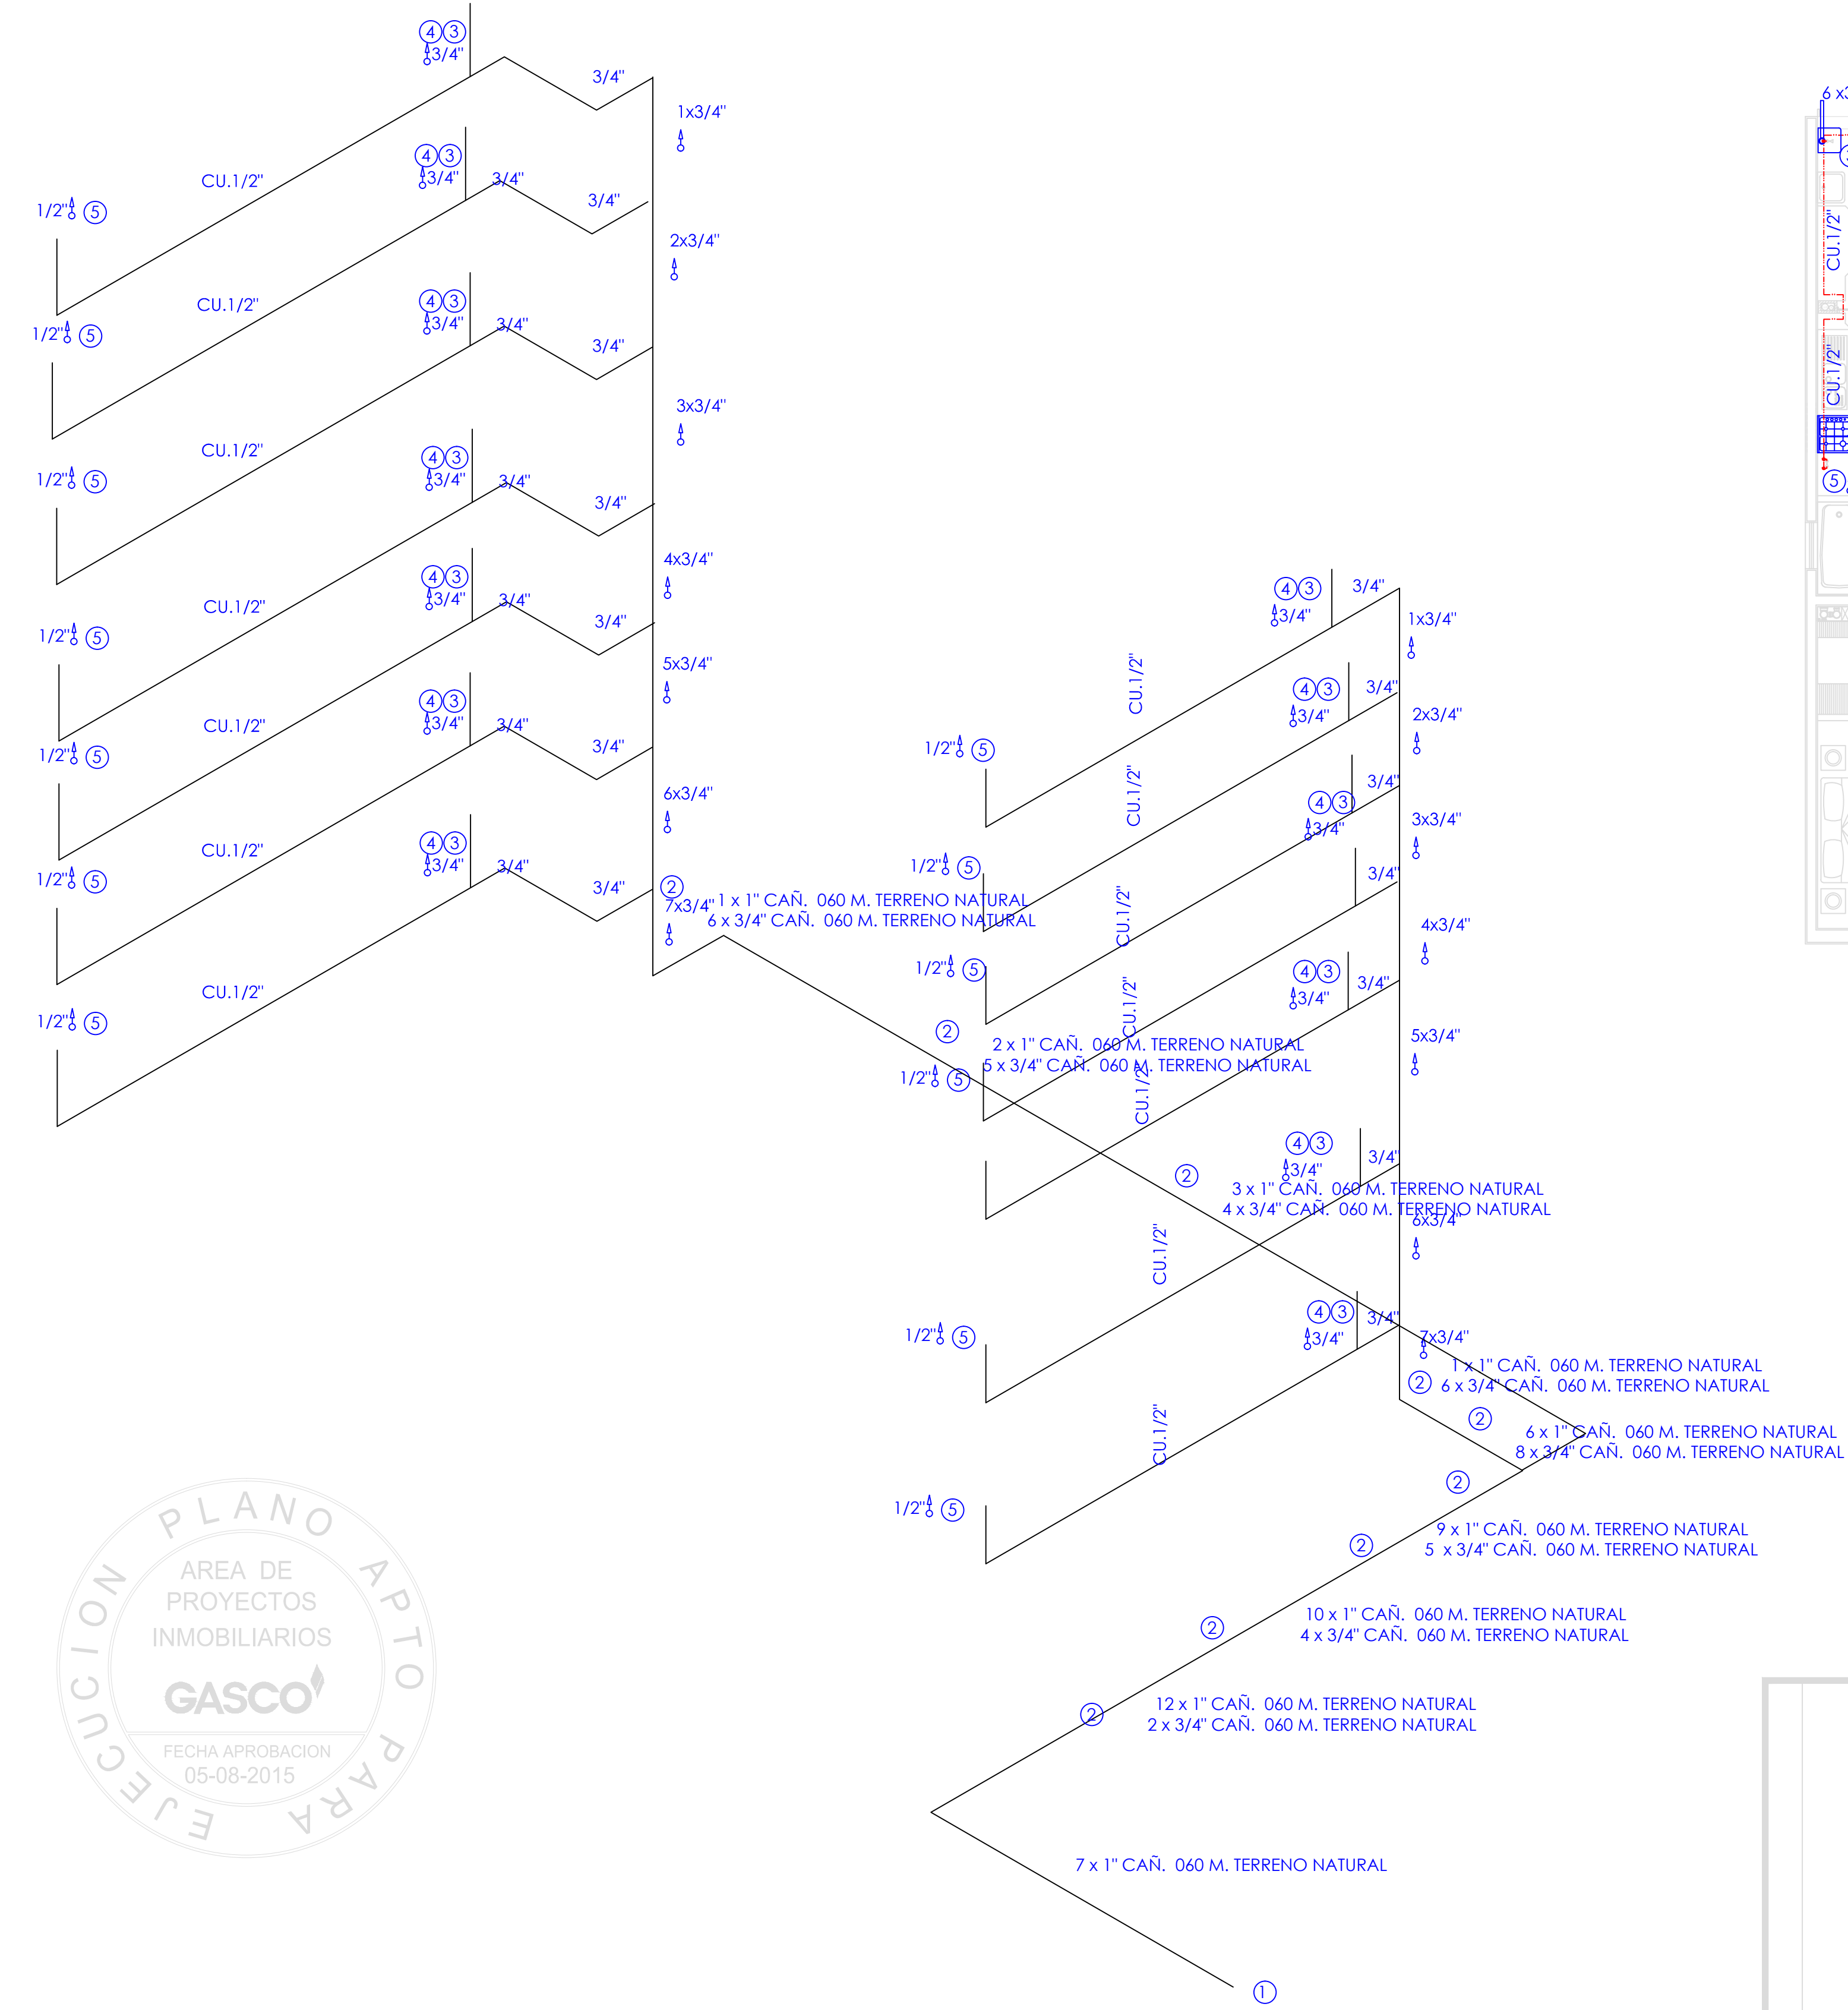


PLANTA 3° AL 8° PISO MODULOS
ESC. 1 : 100

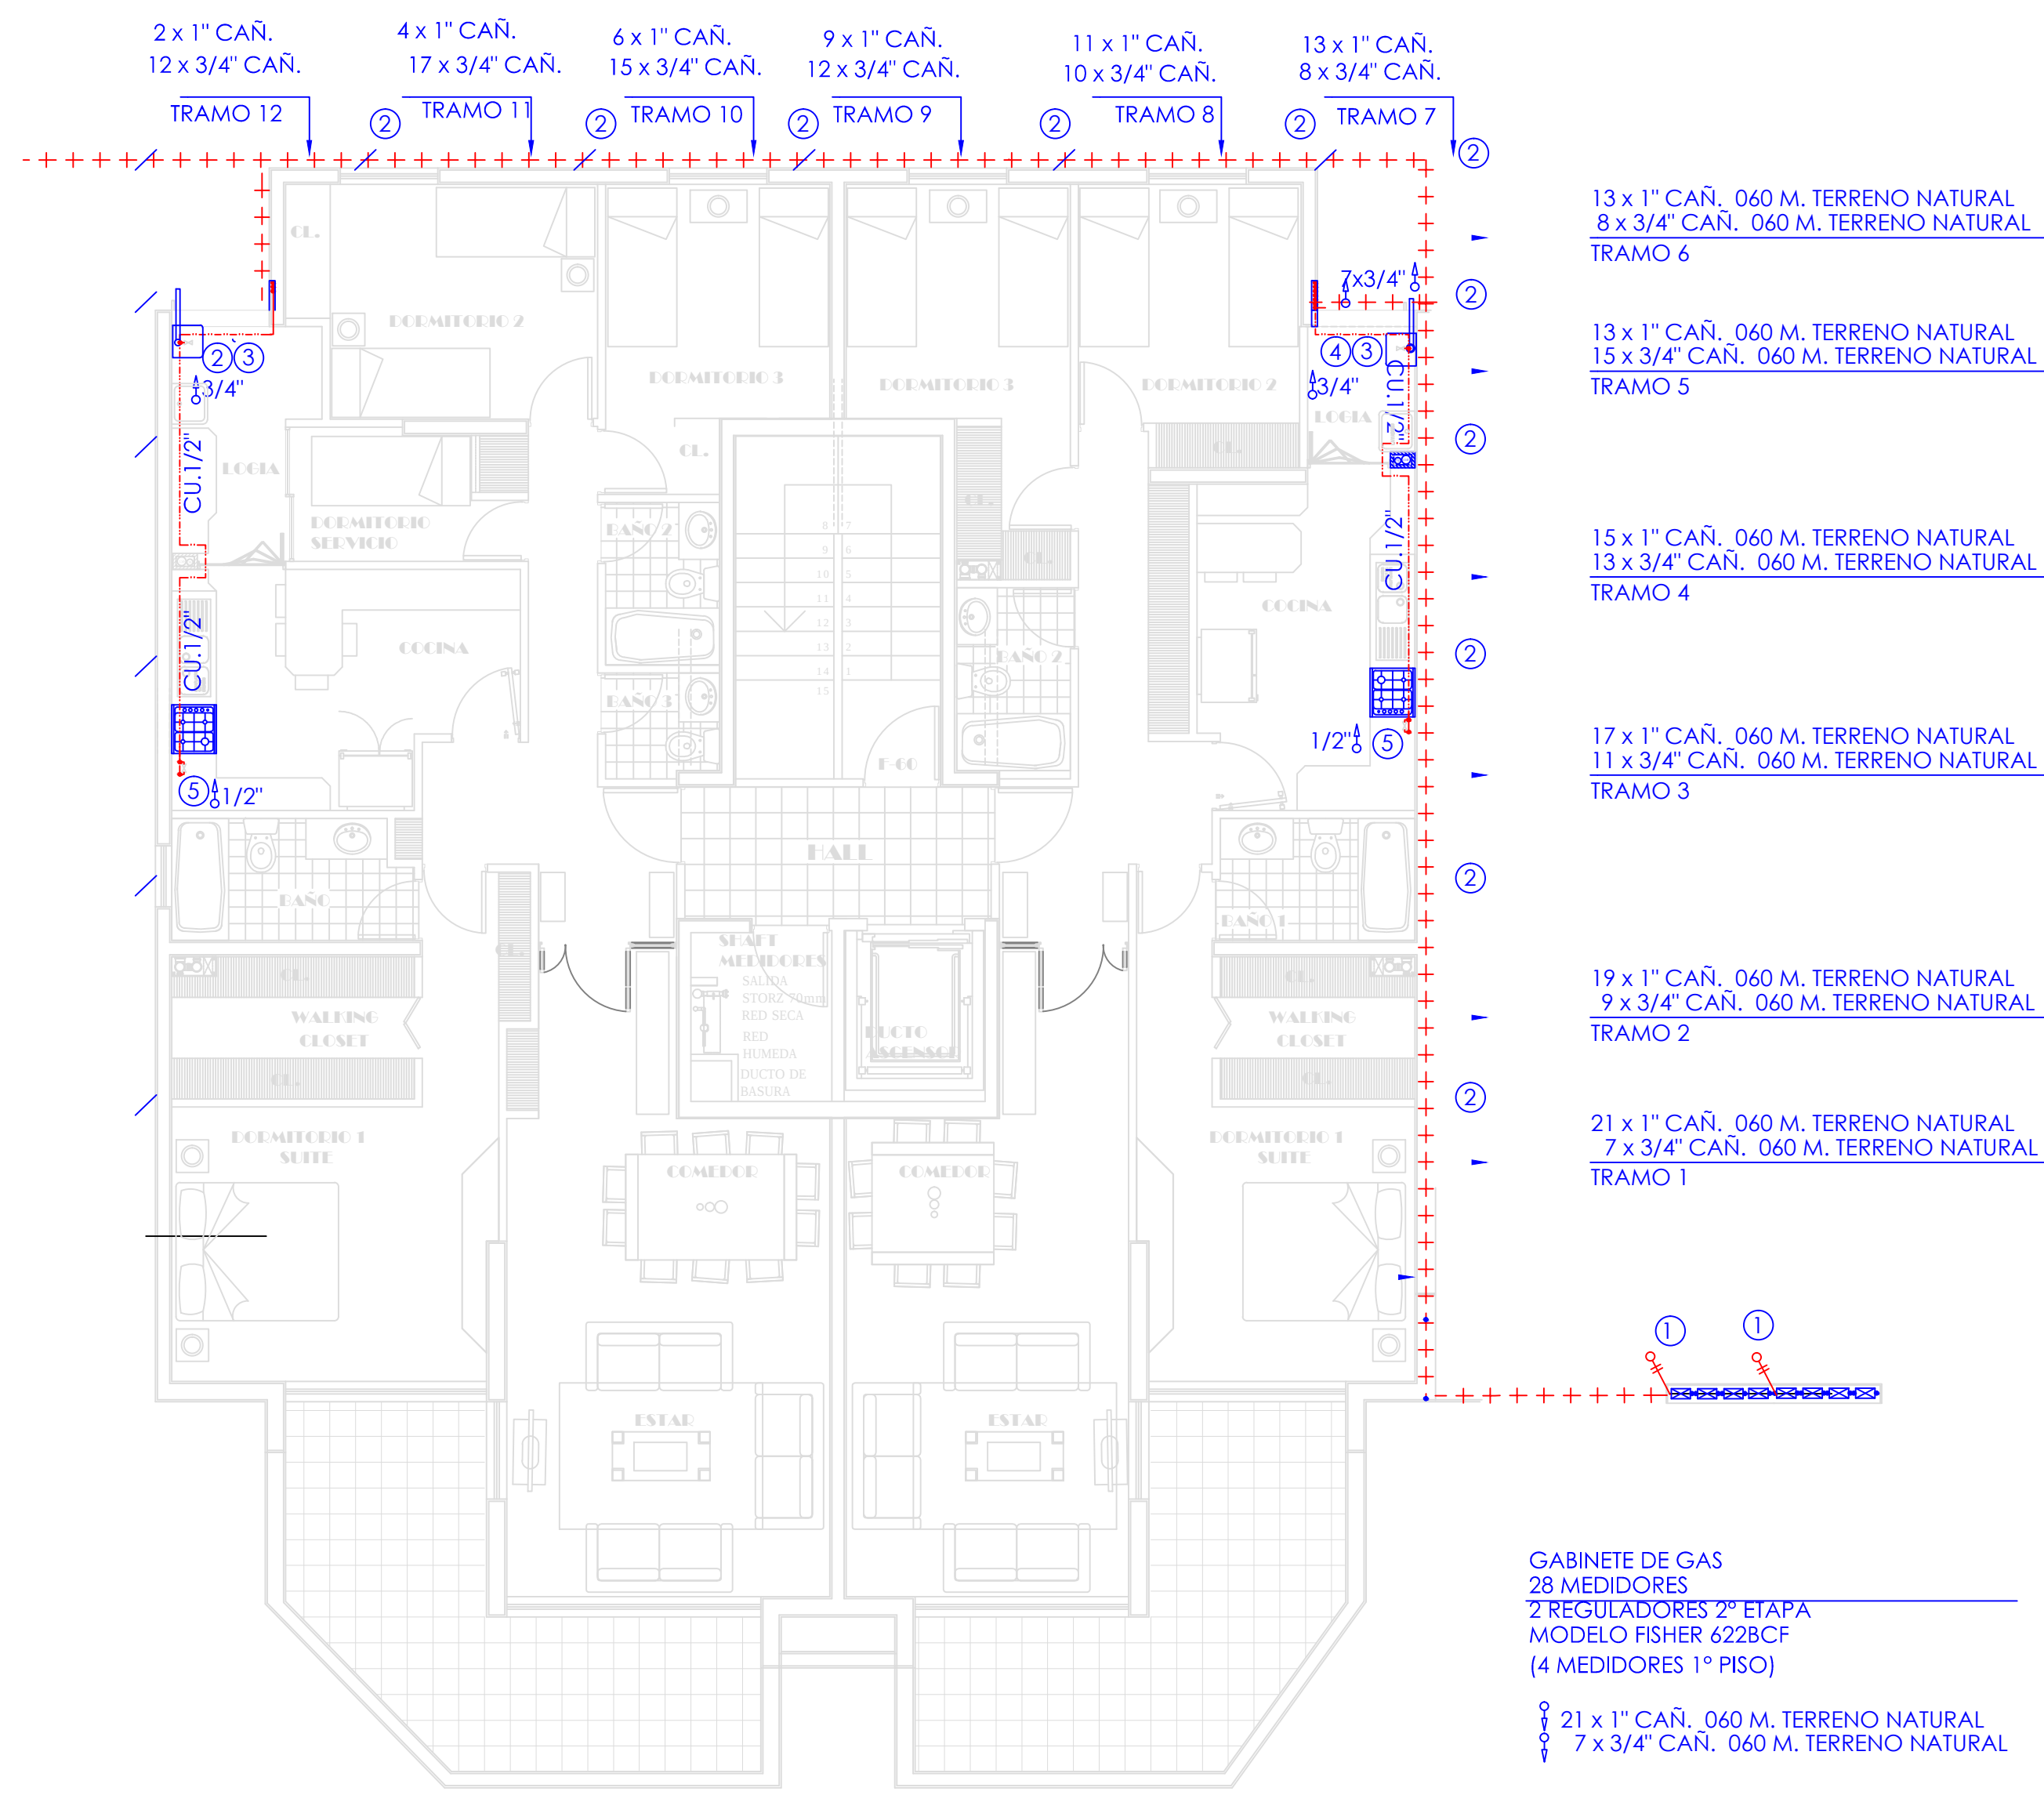


PLANTA 2° PISO MODULOS
ESC. 1 : 100

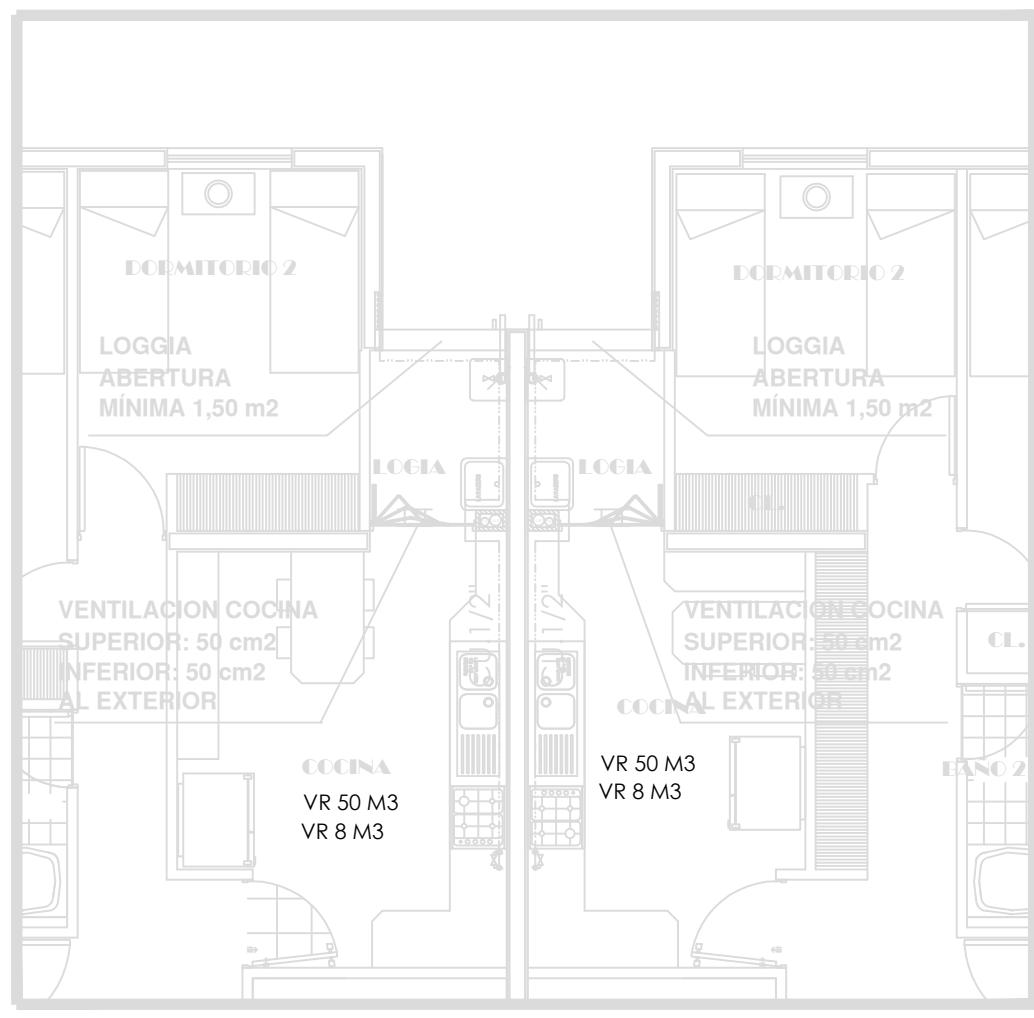


VENTILACION DE RECINTOS

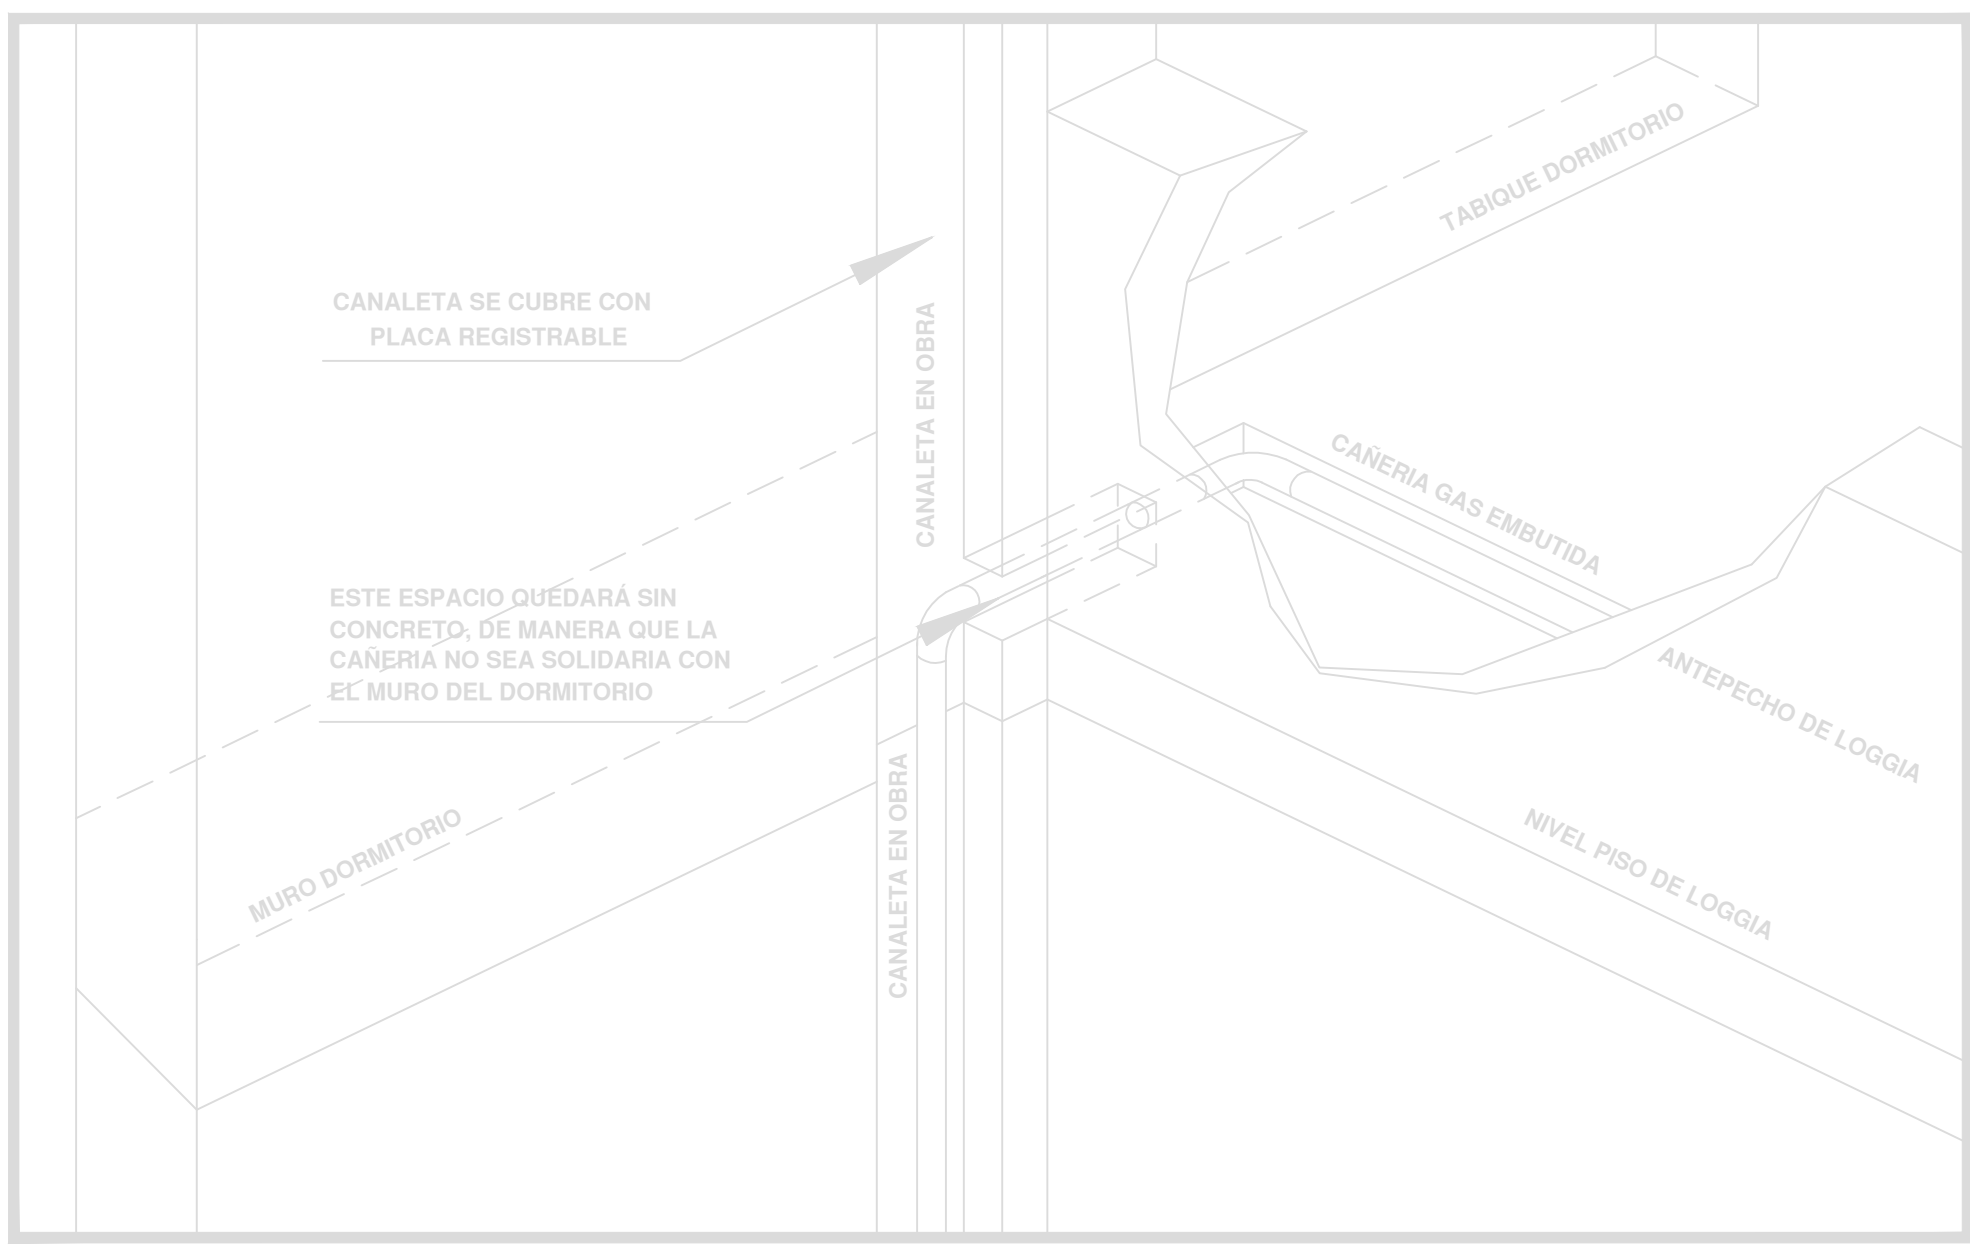


DETALLE DE CANALETA REGISTRABLE PARA CAÑERIAS

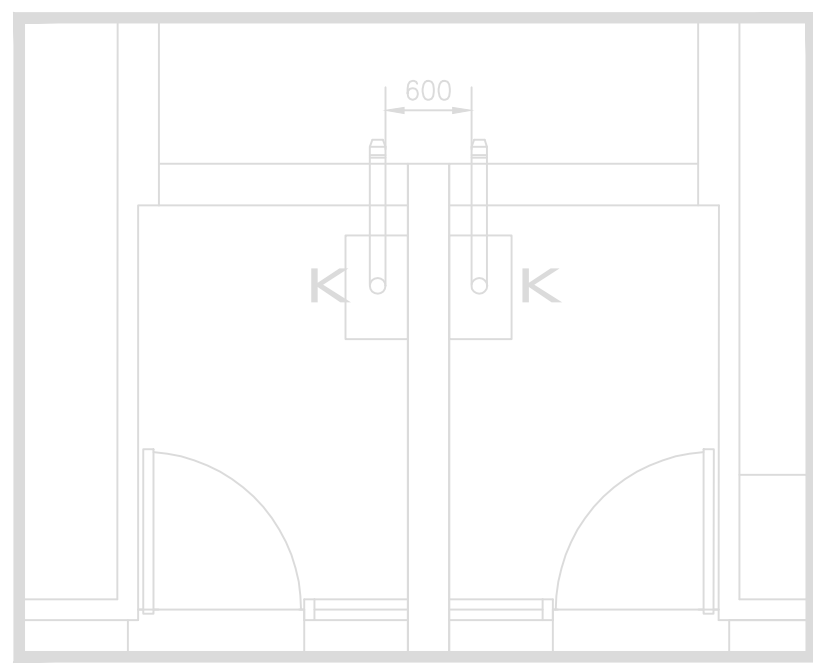


SEPARACION DE TUBOS PARA CALDERAS

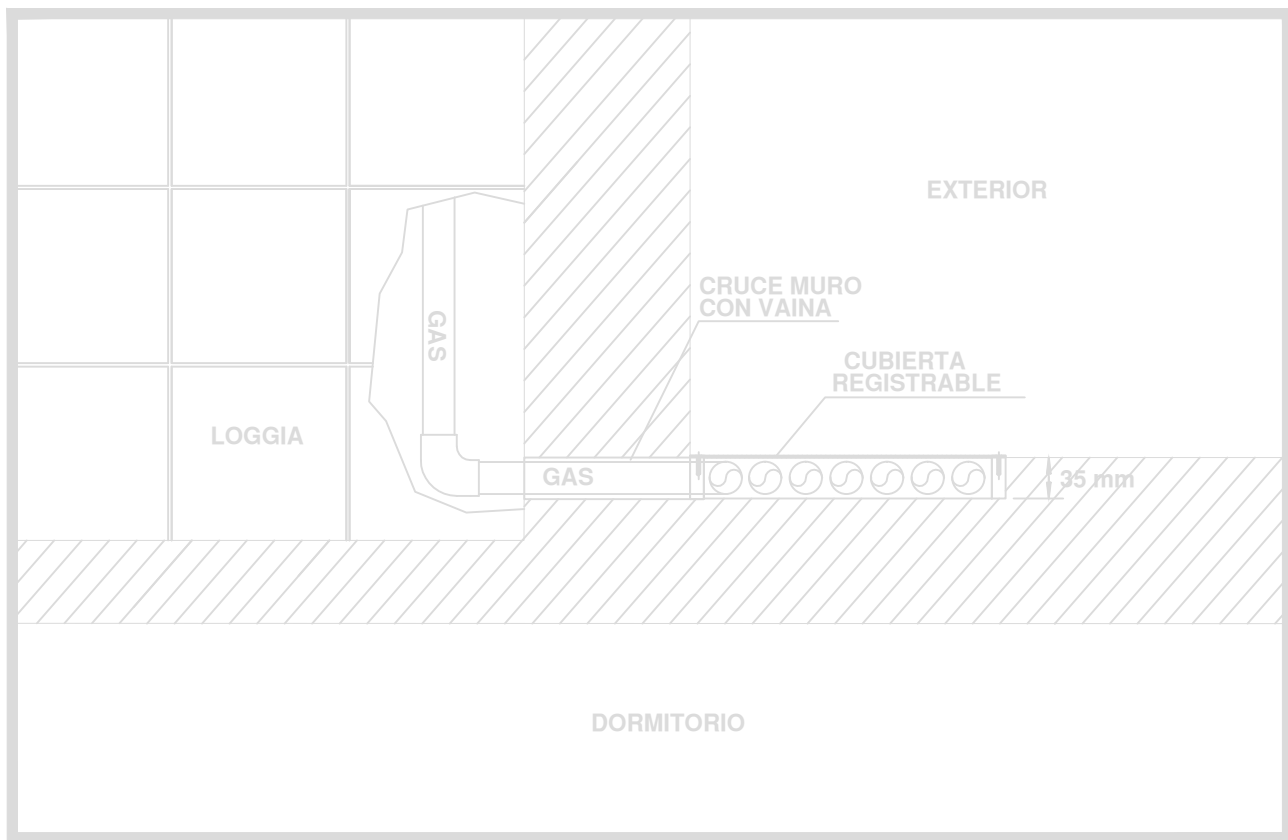

REGISTRABLE PARA CAÑERIAS
DETALLE DE CANALETA

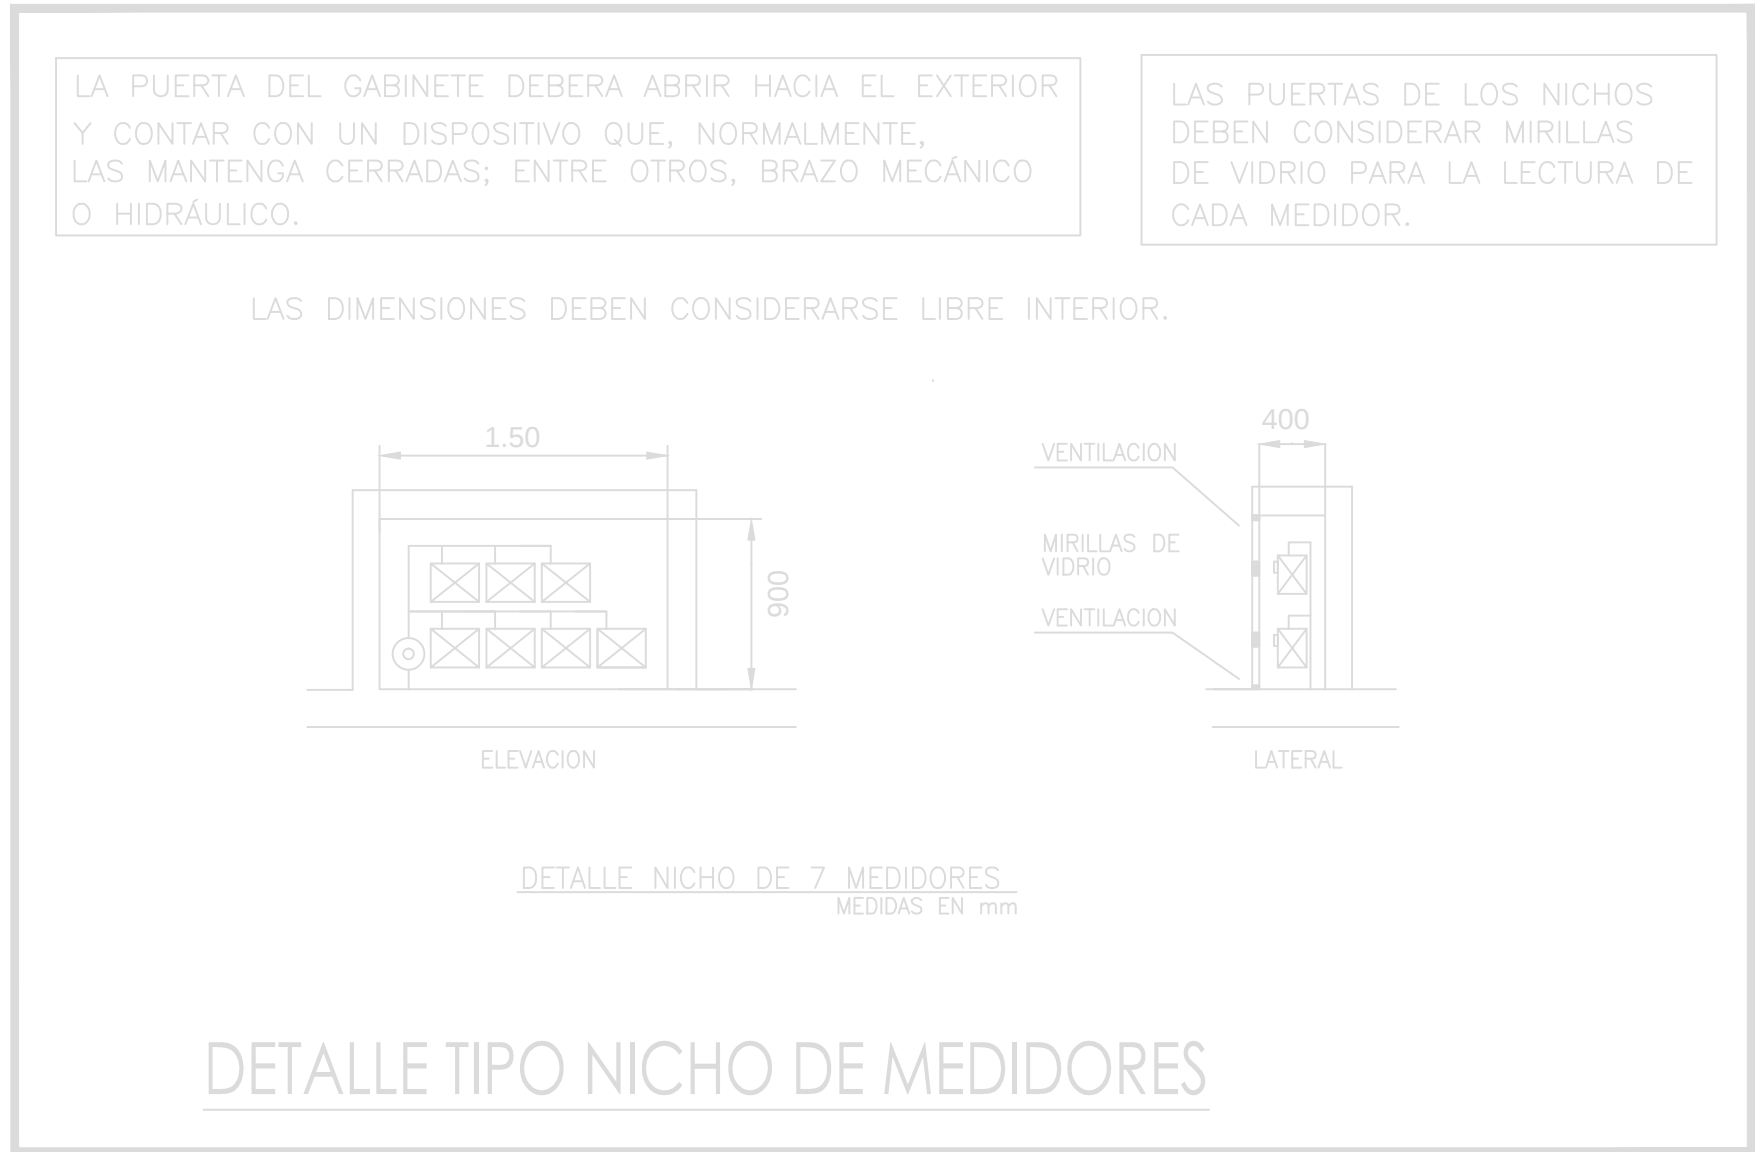

DETALLE TIPO NICHOS DE MEDIDORES

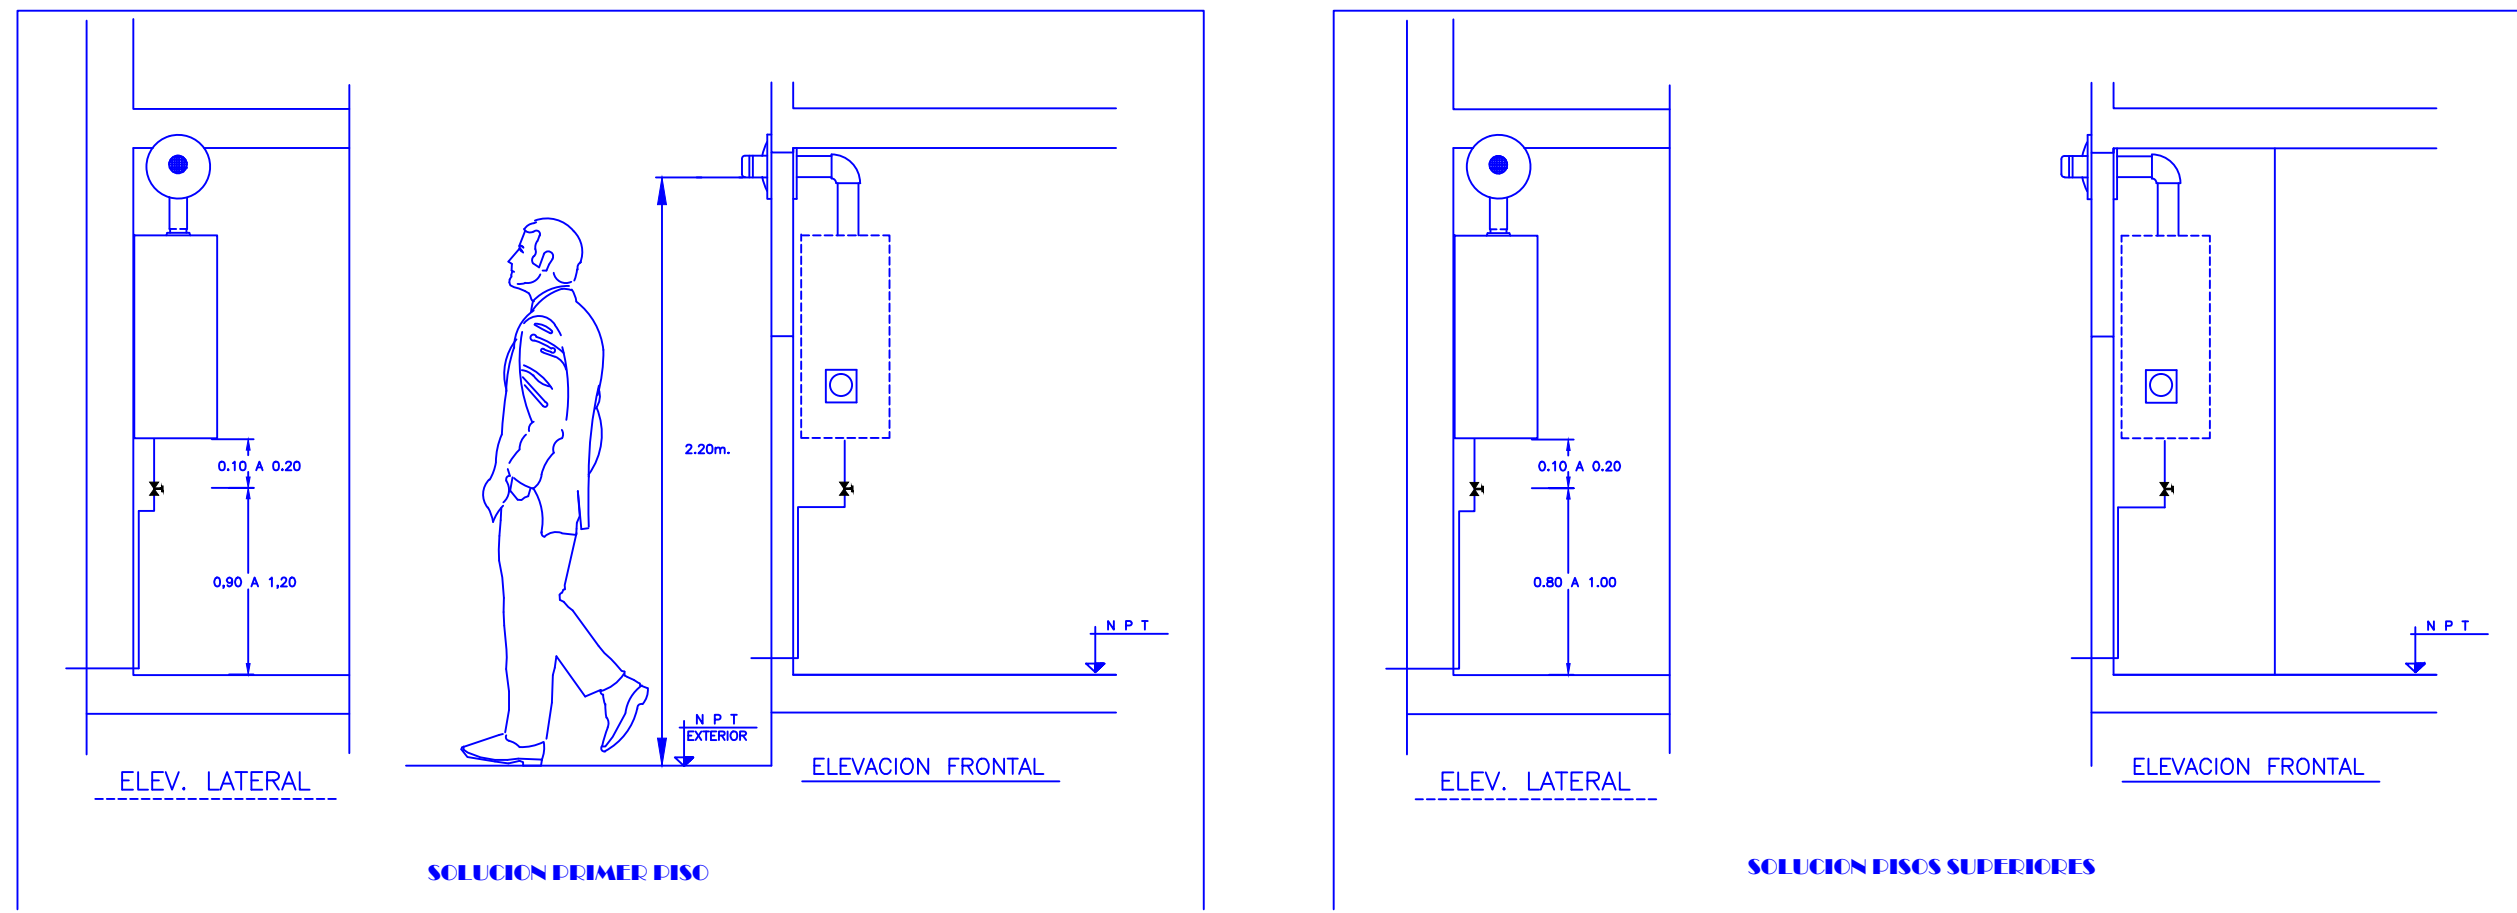

LAMINA 1 DE 1

Certificación <
--