


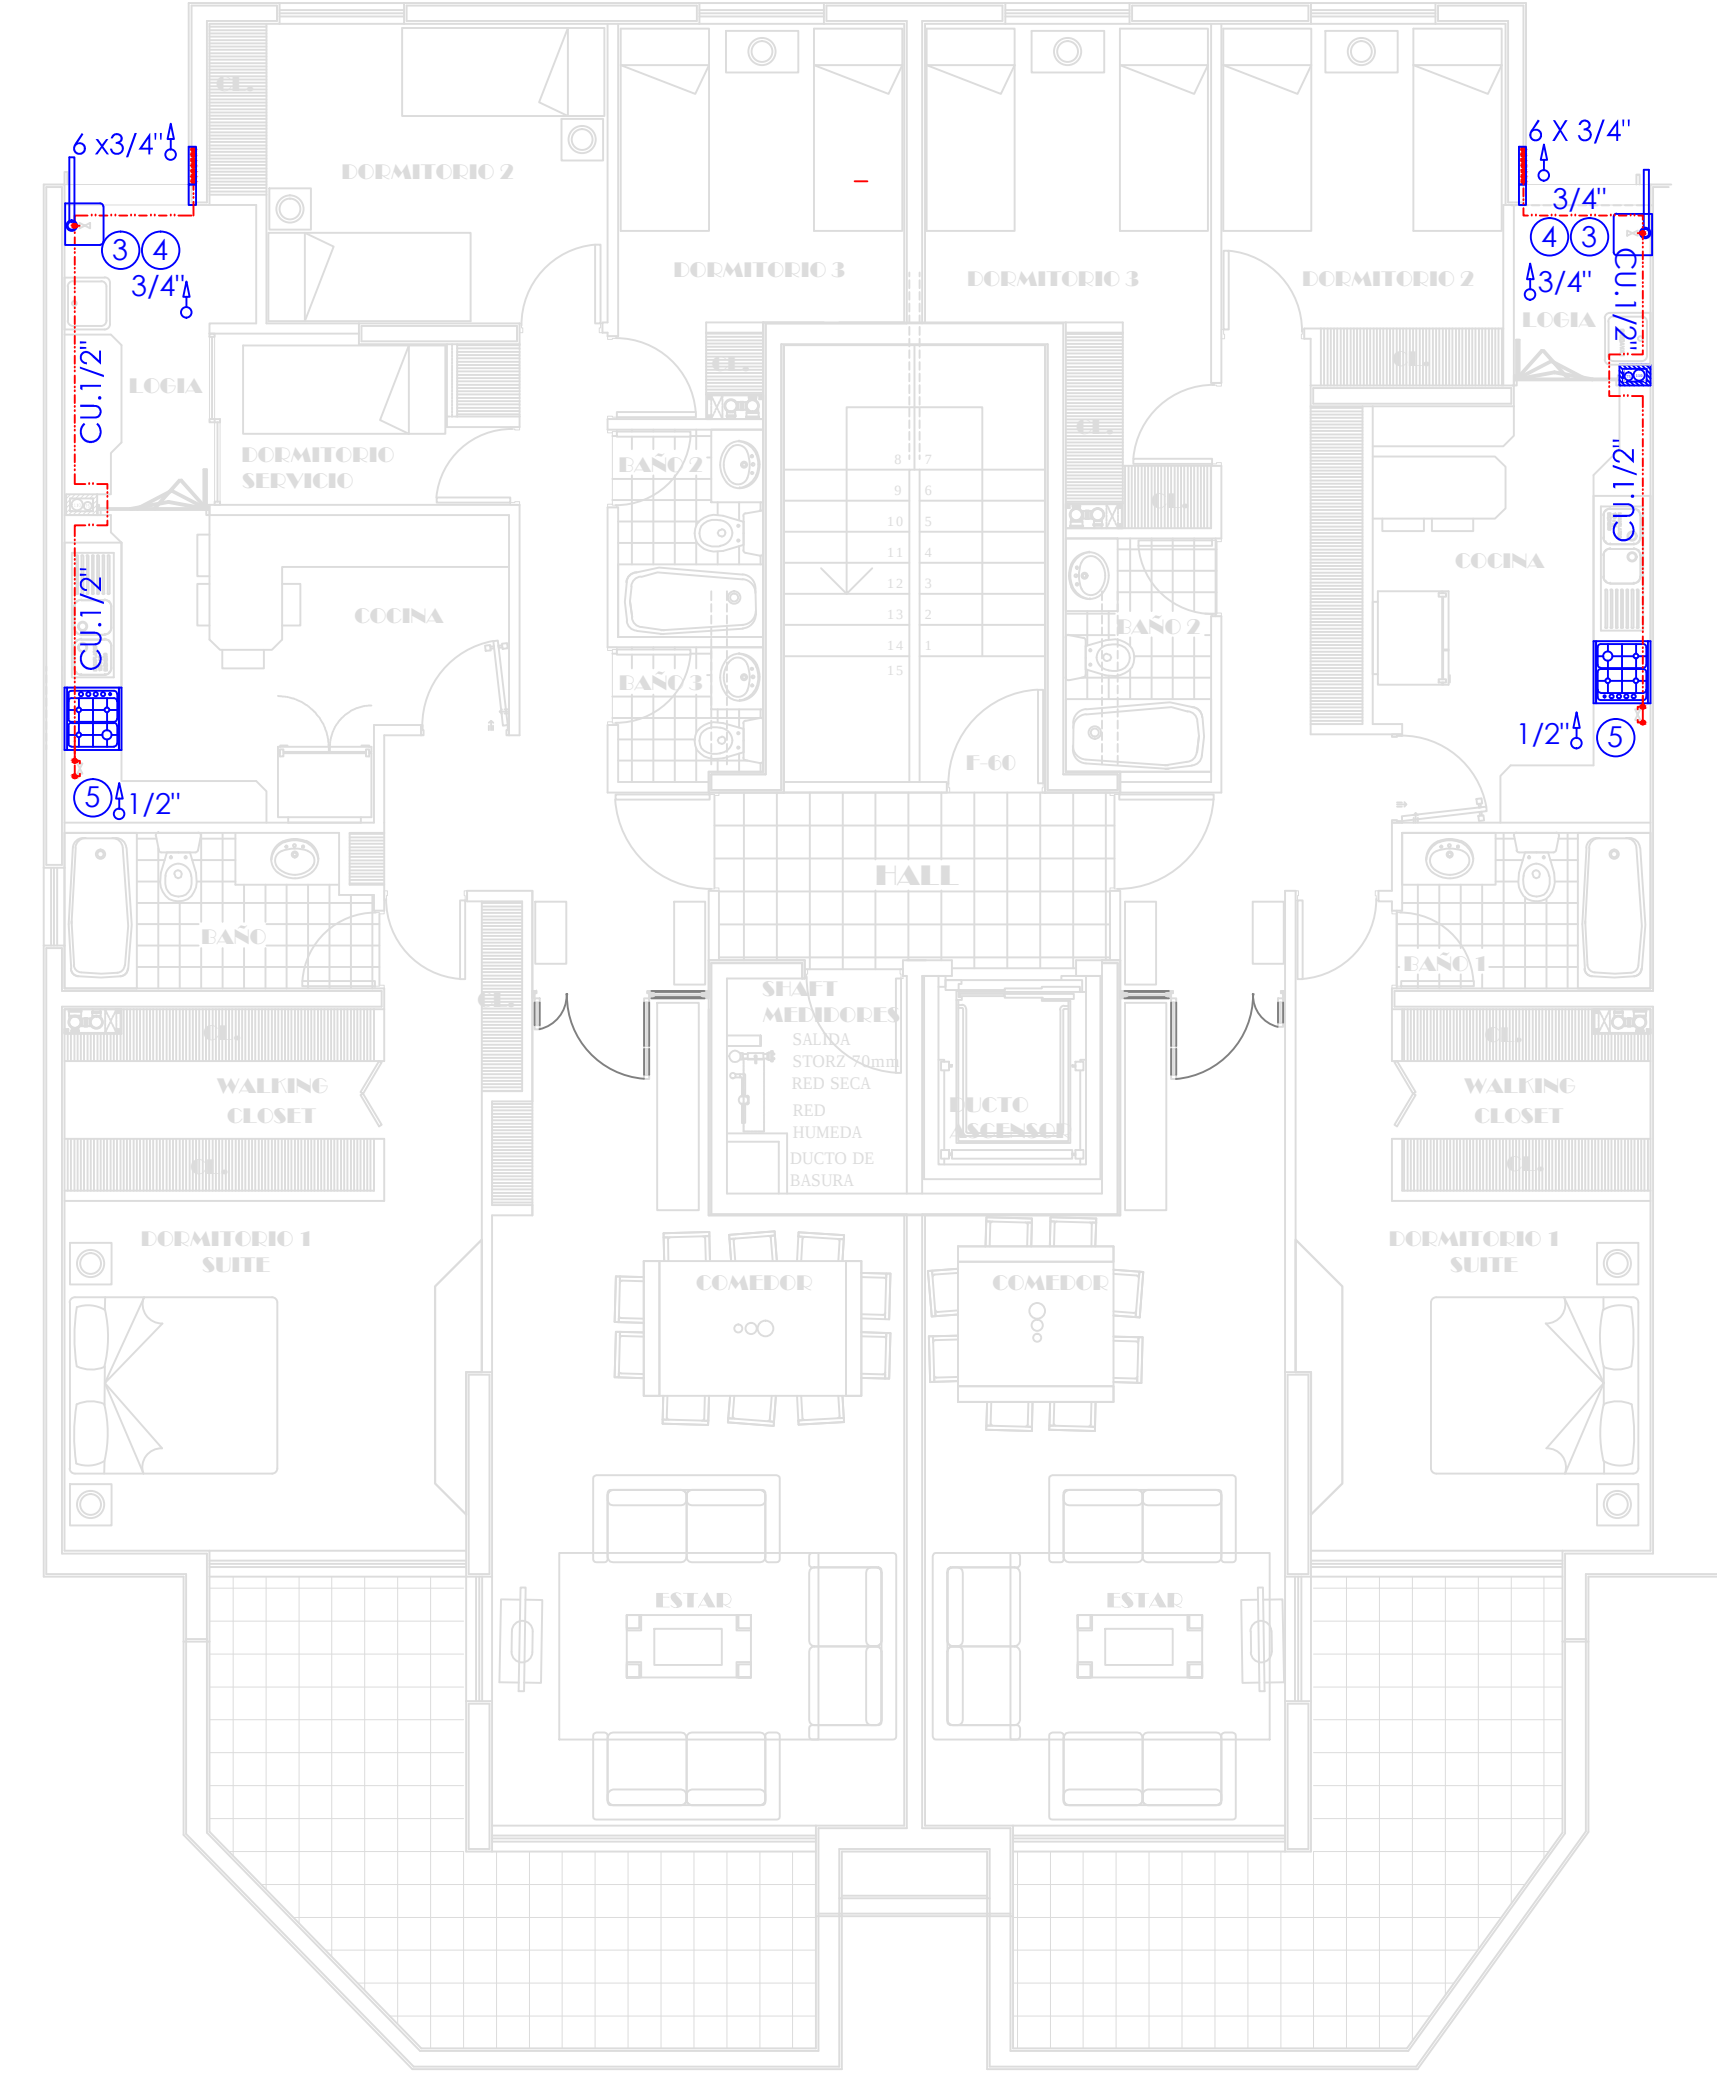


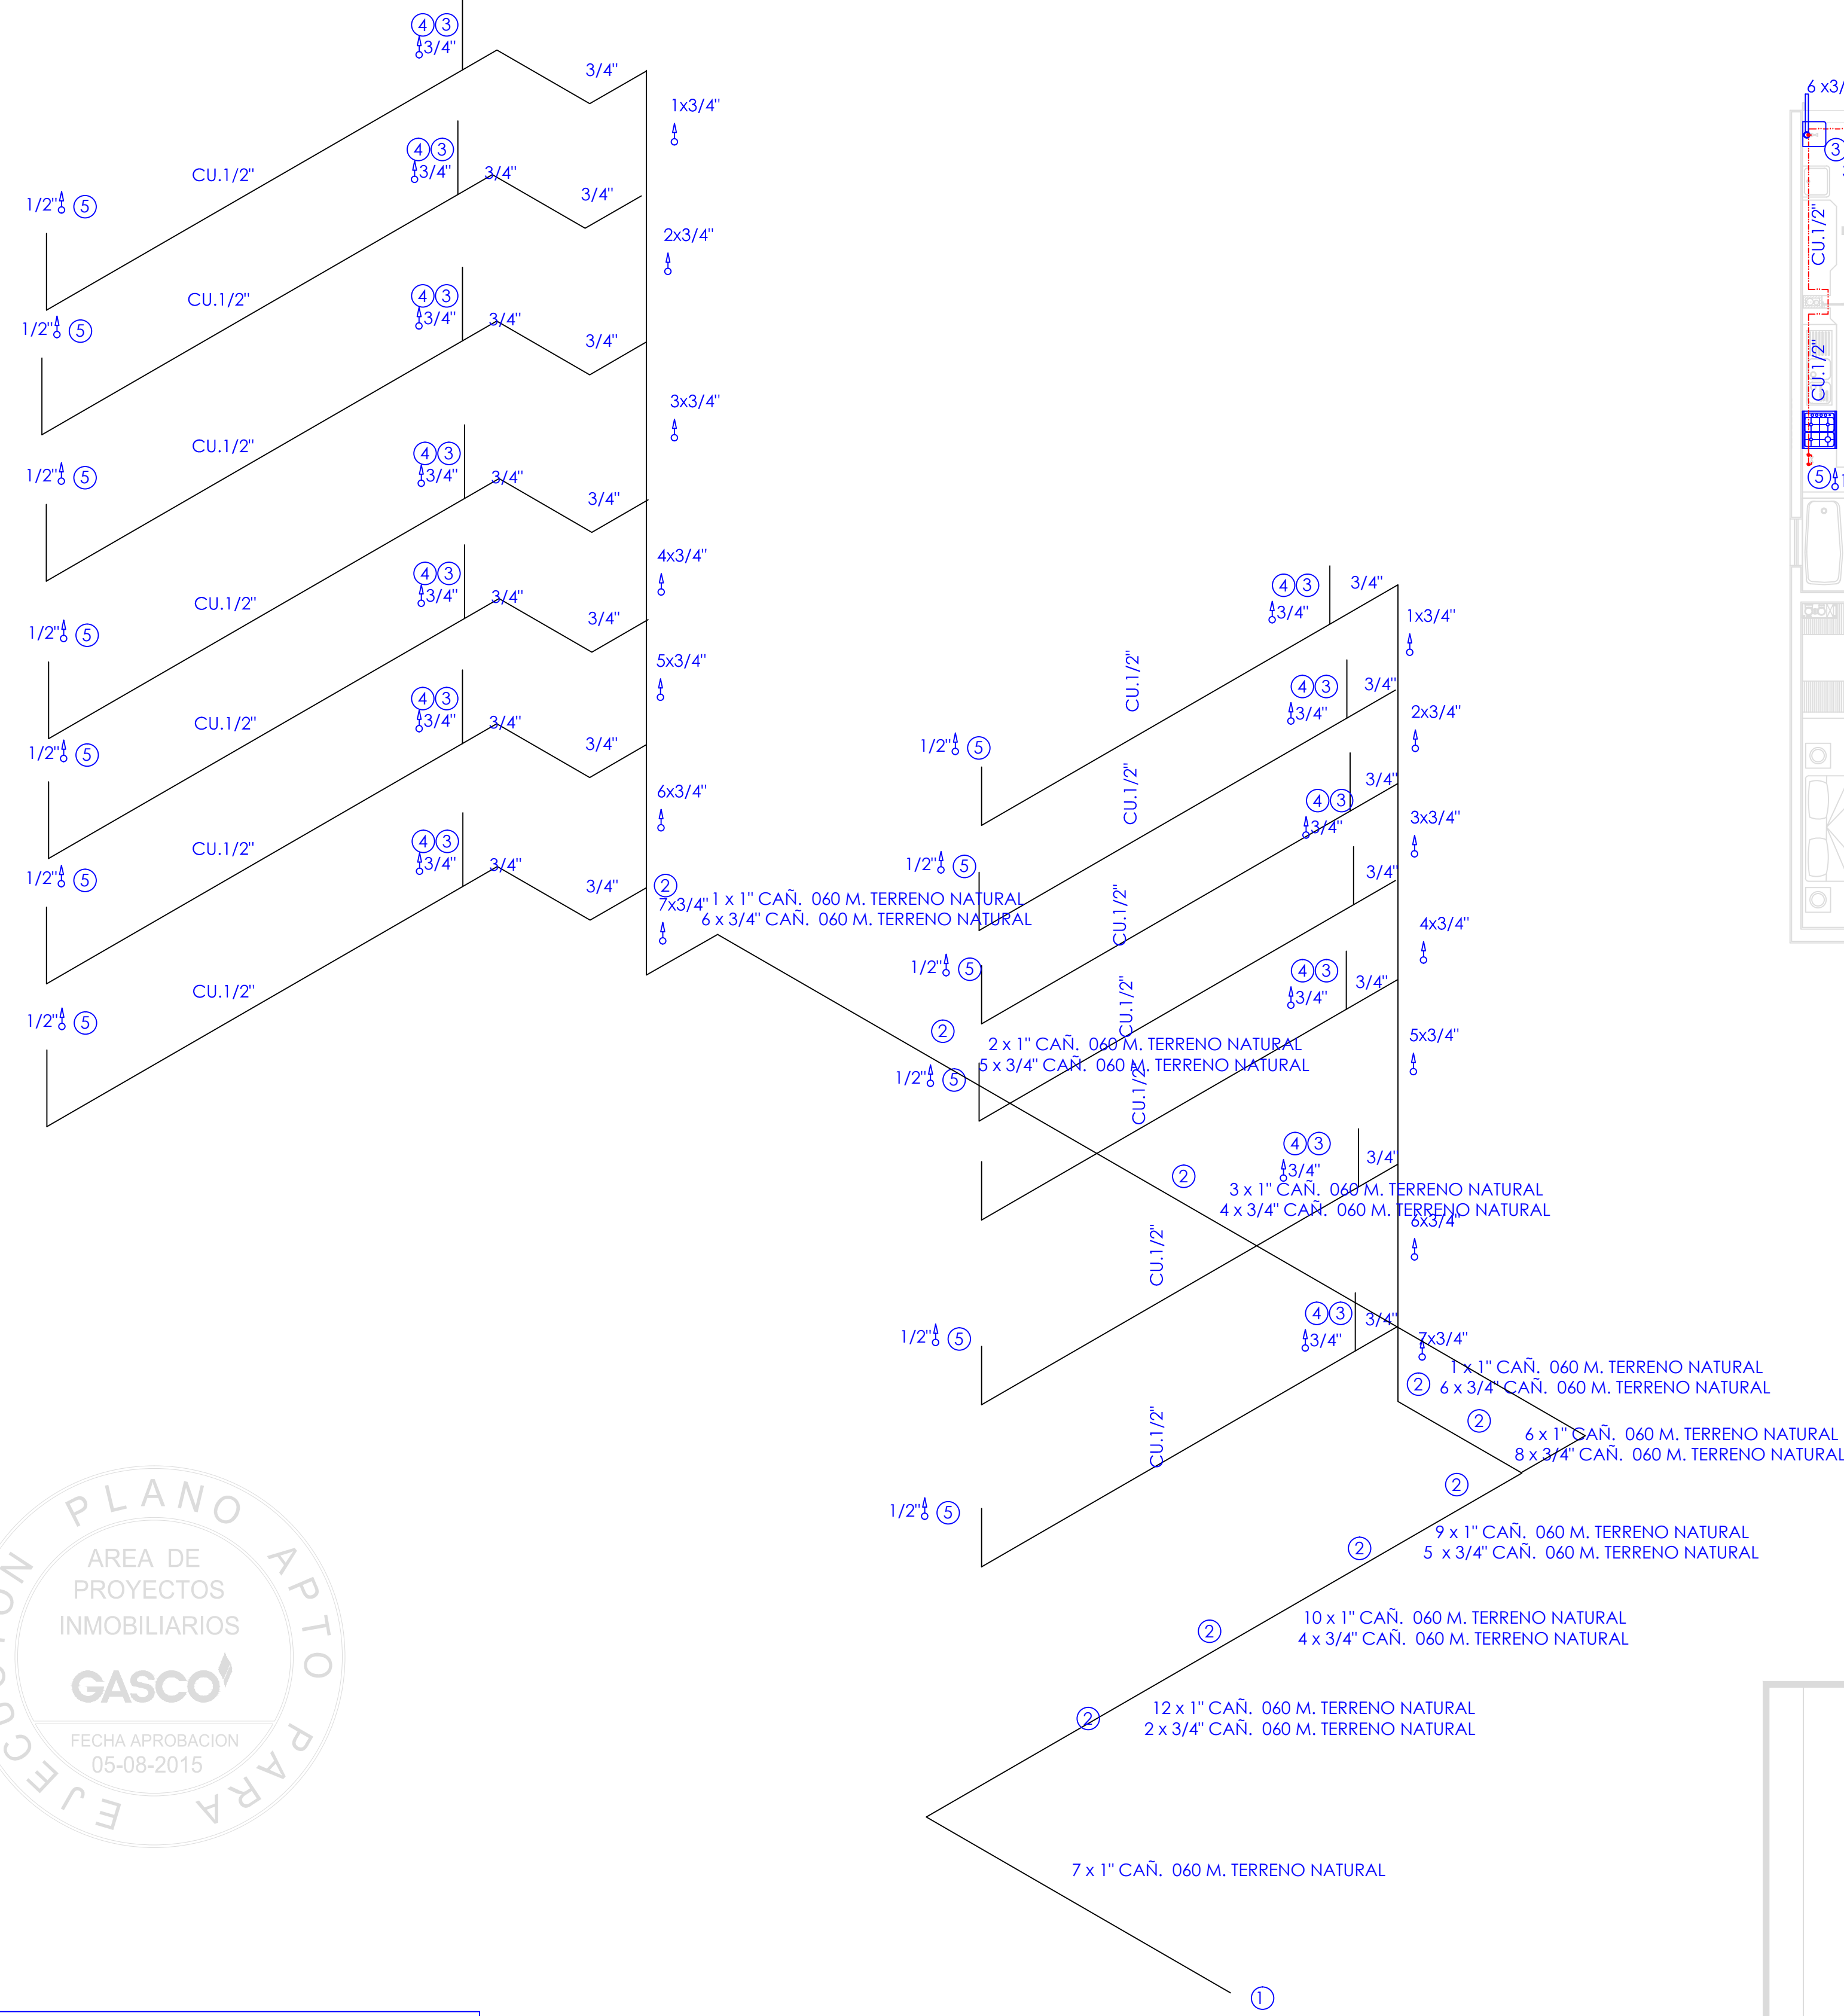


PLANTA 3° AL 8° PISO MODULOS
ESC. 1 : 100

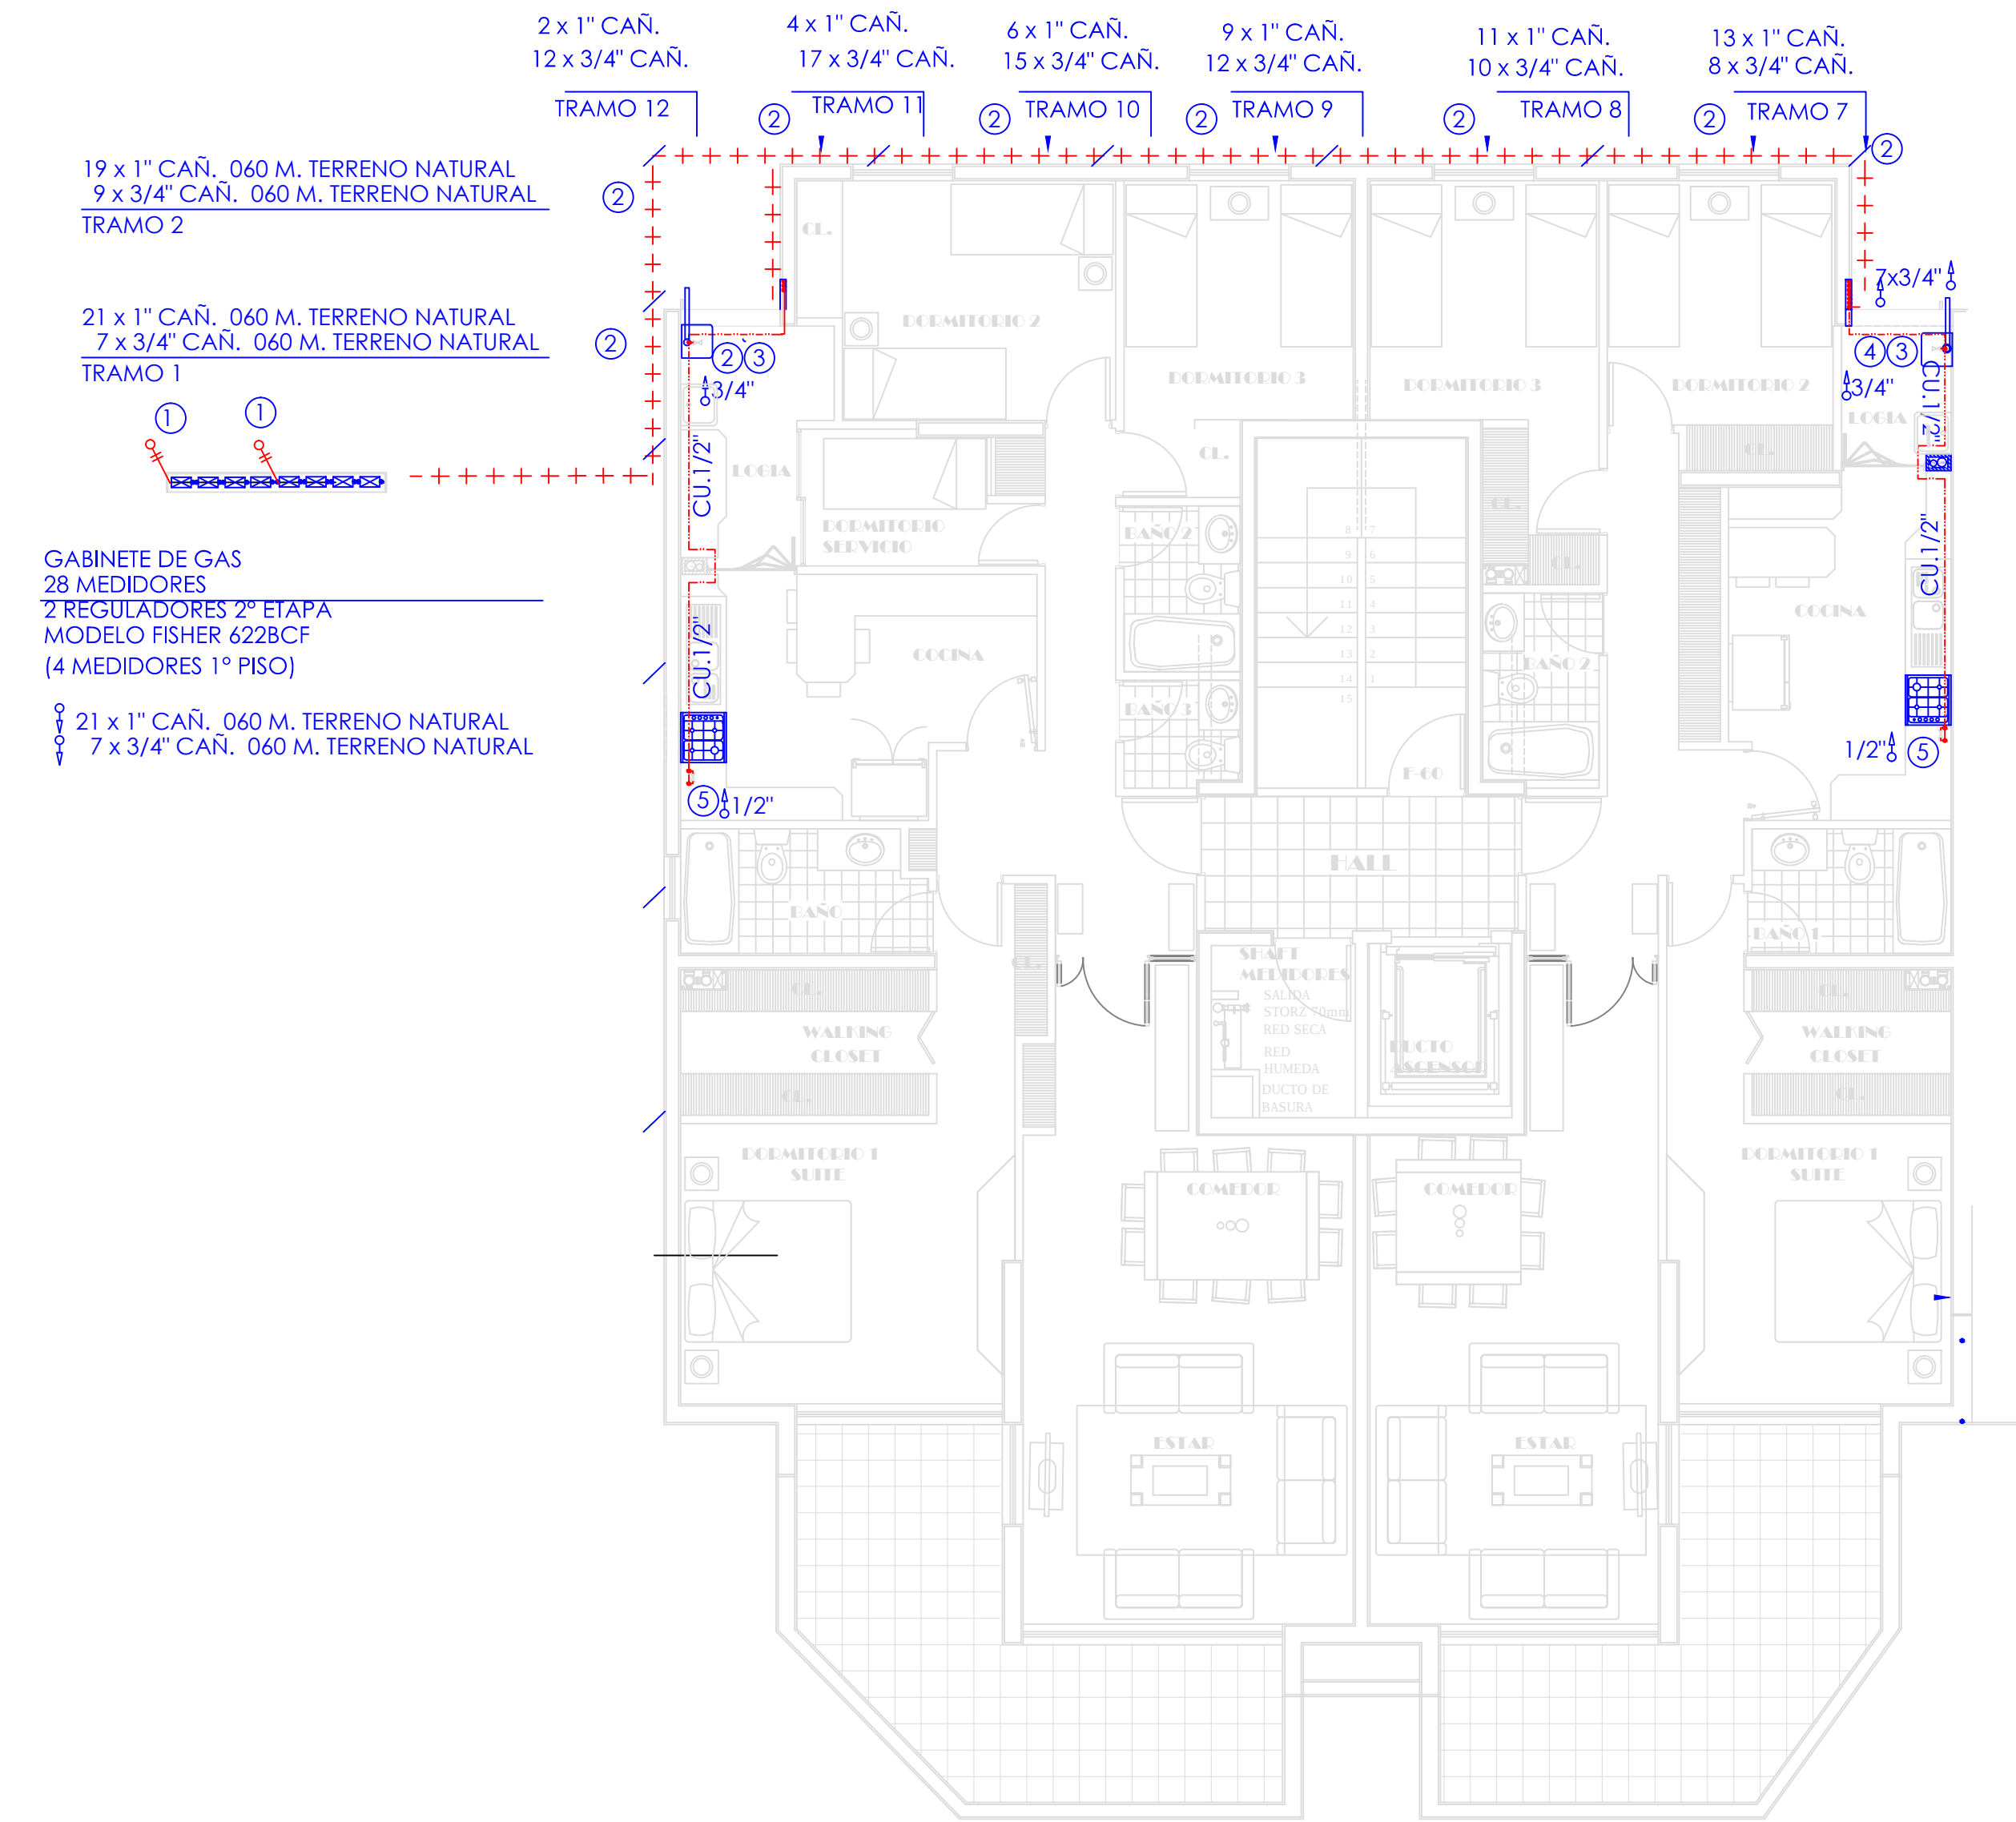


PLANTA 2° PISO MODULOS
ESC. 1 : 100

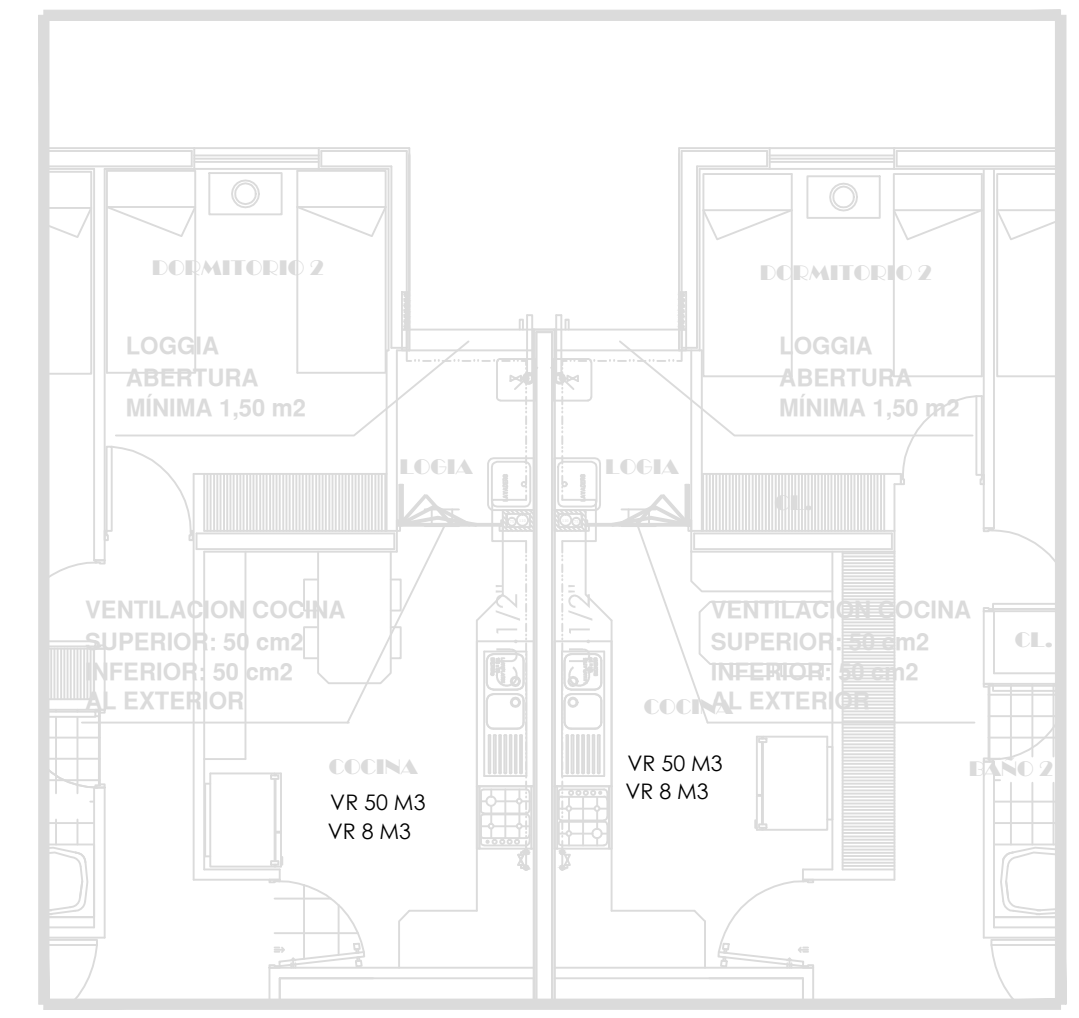


VENTILACION DE RECINTOS

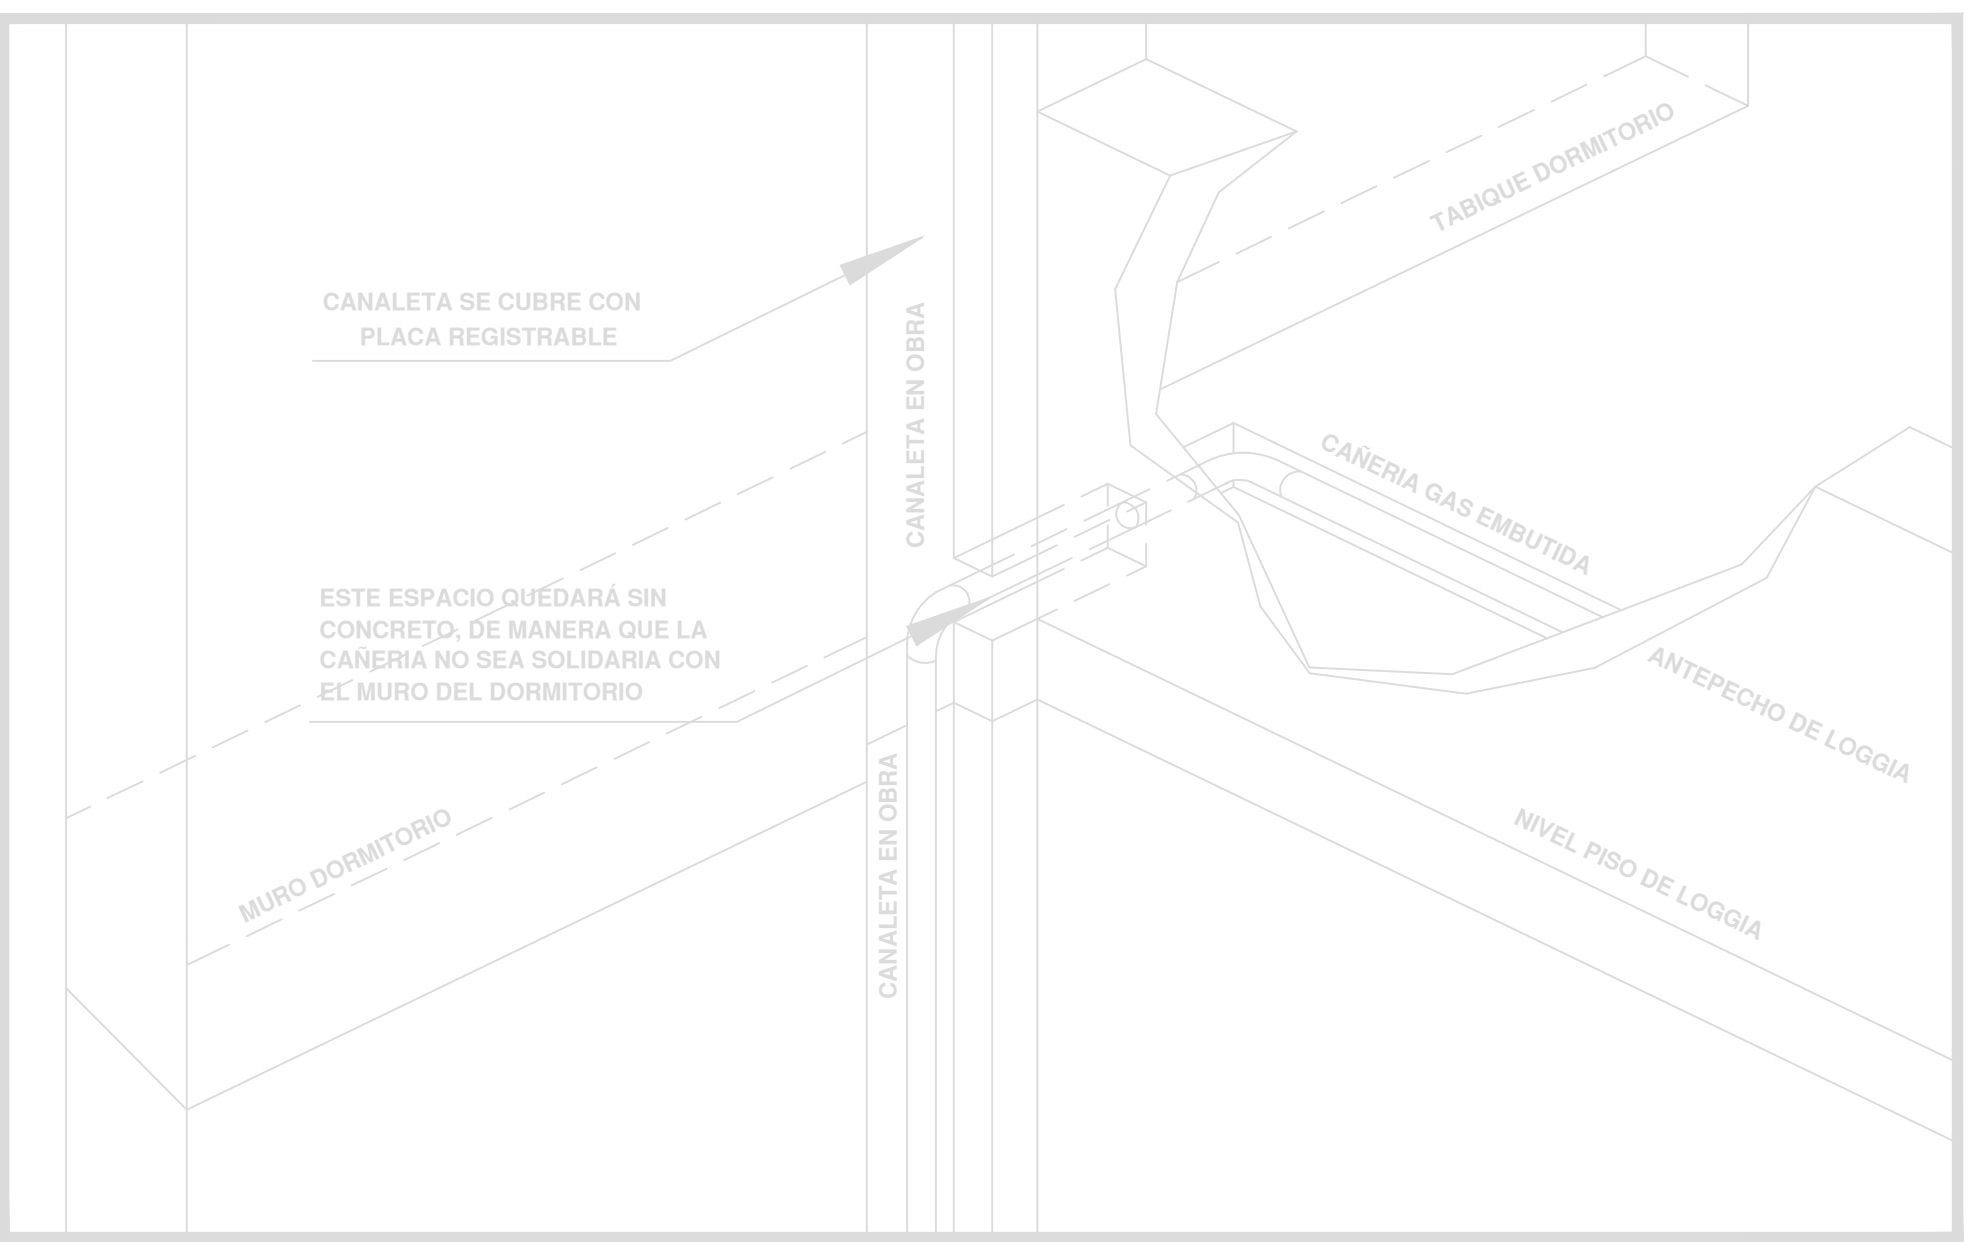


DETALLE DE CANALETA REGISTRABLE PARA CAÑERÍAS

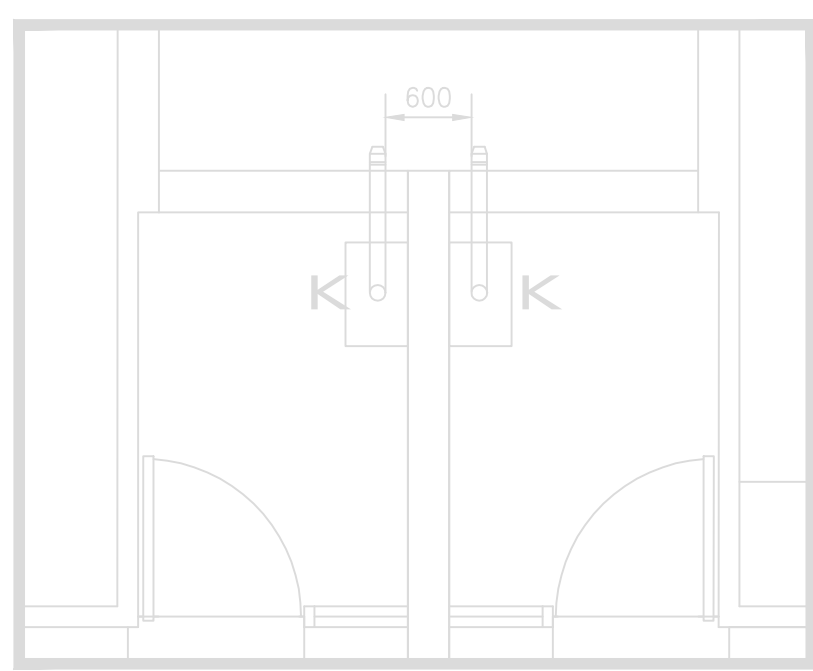


SEPARACION DE TUBOS PARA CALDERAS

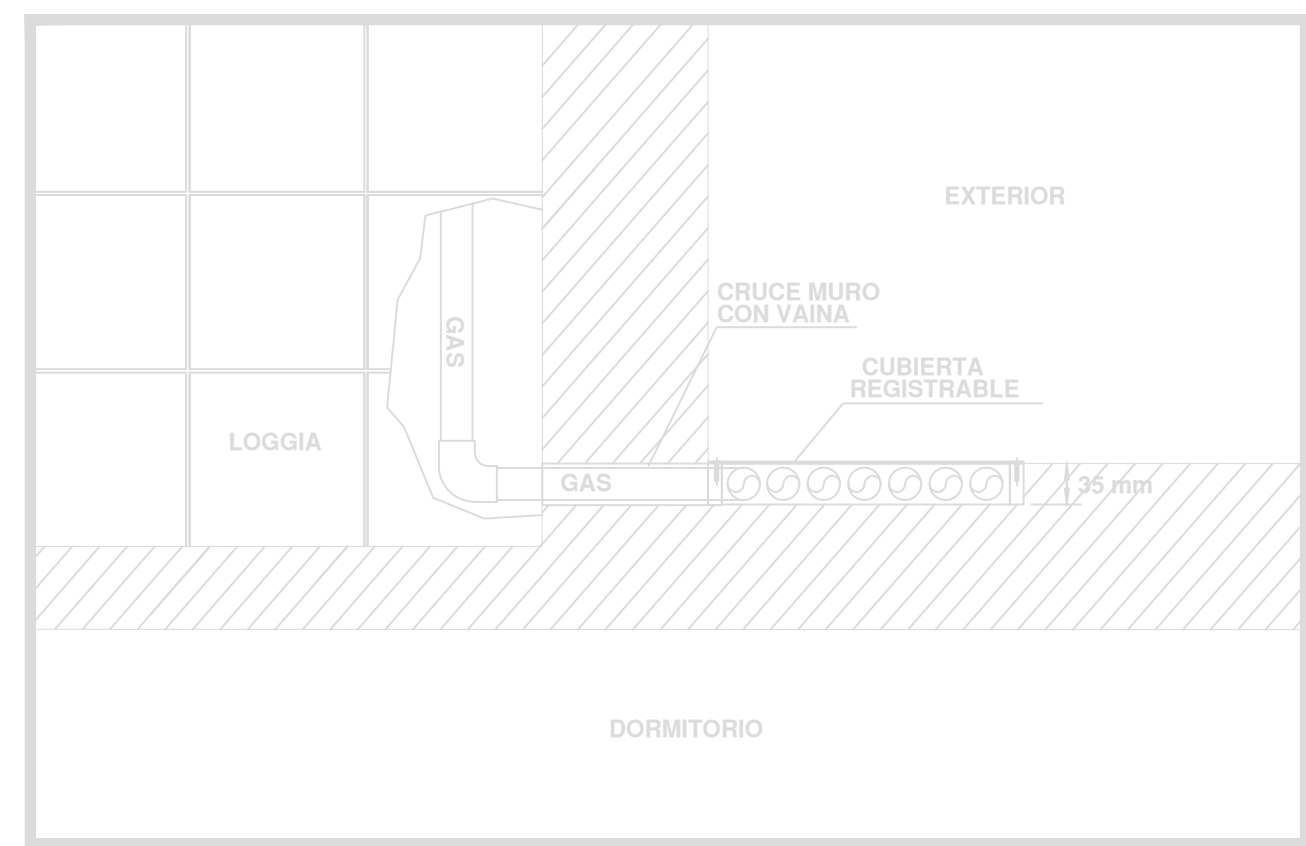

REGISTRABLE PARA CAÑERÍAS
DETALLE DE CANALETA

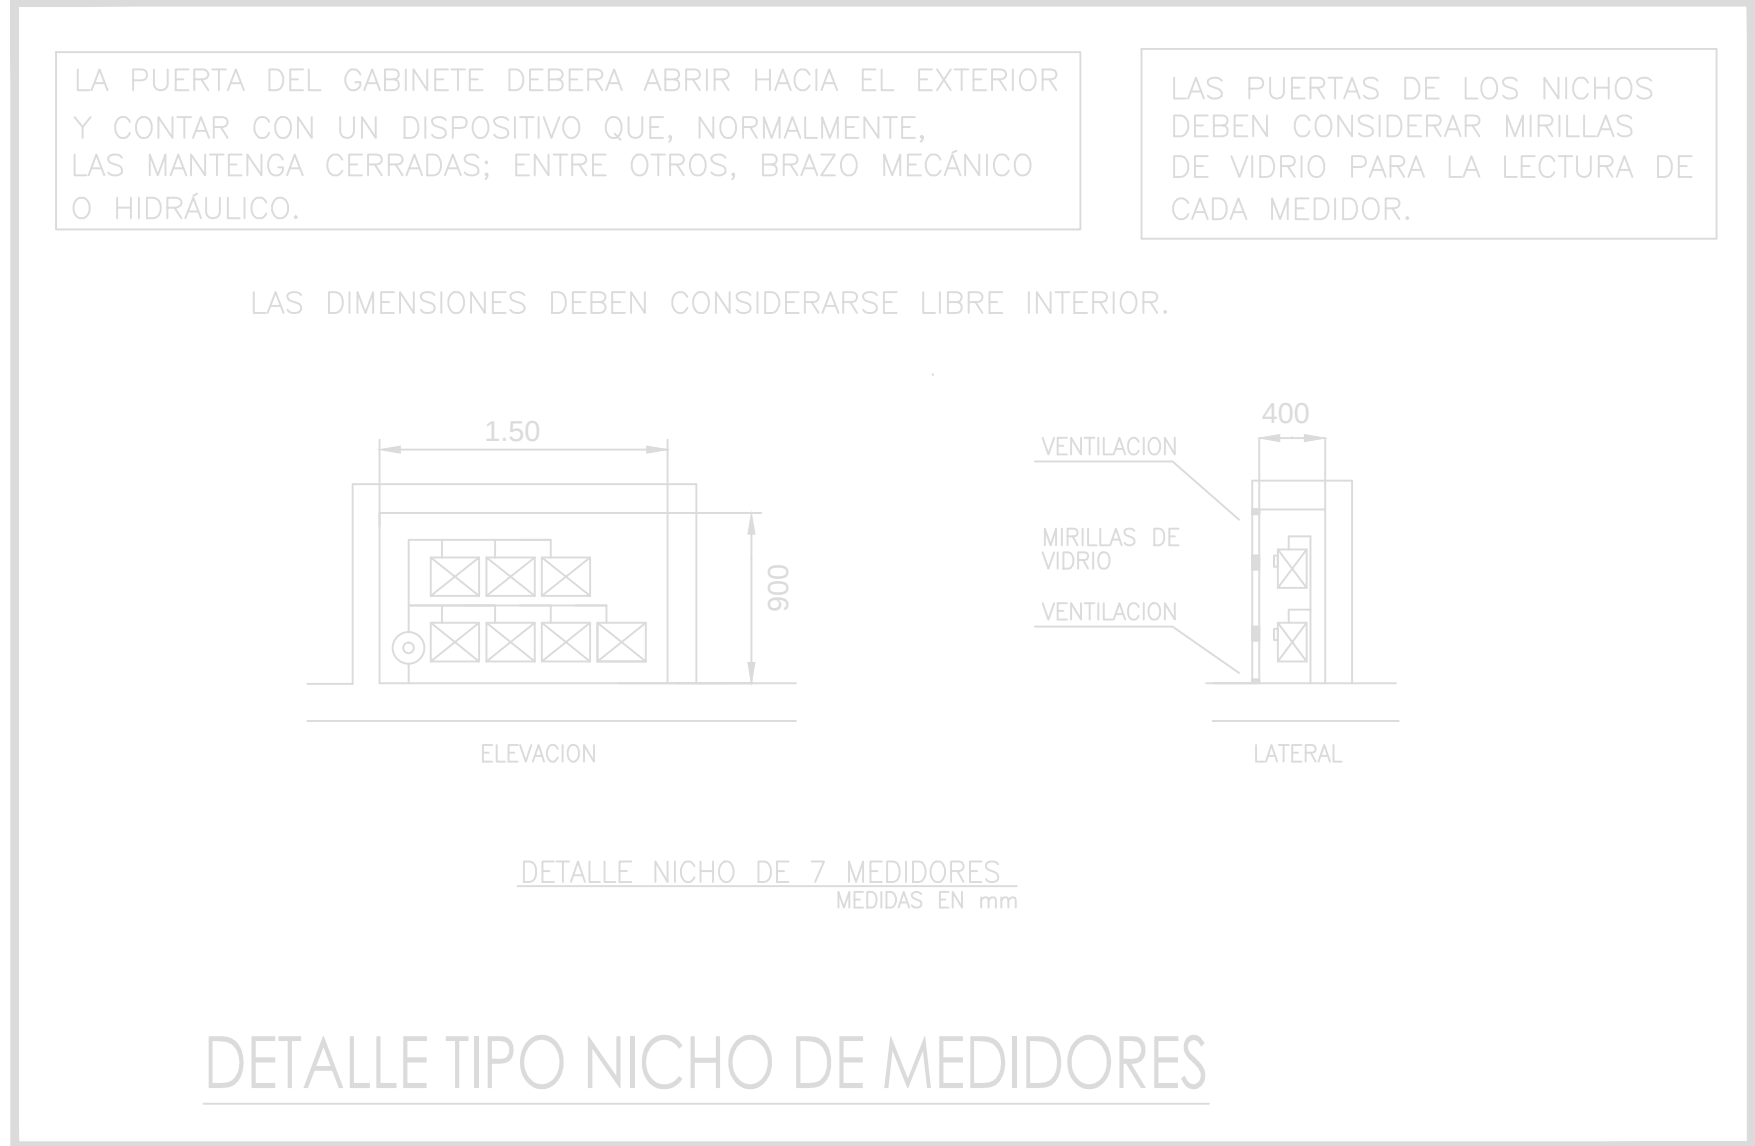

DETALLE TIPO NICHOS DE MEDIDORES

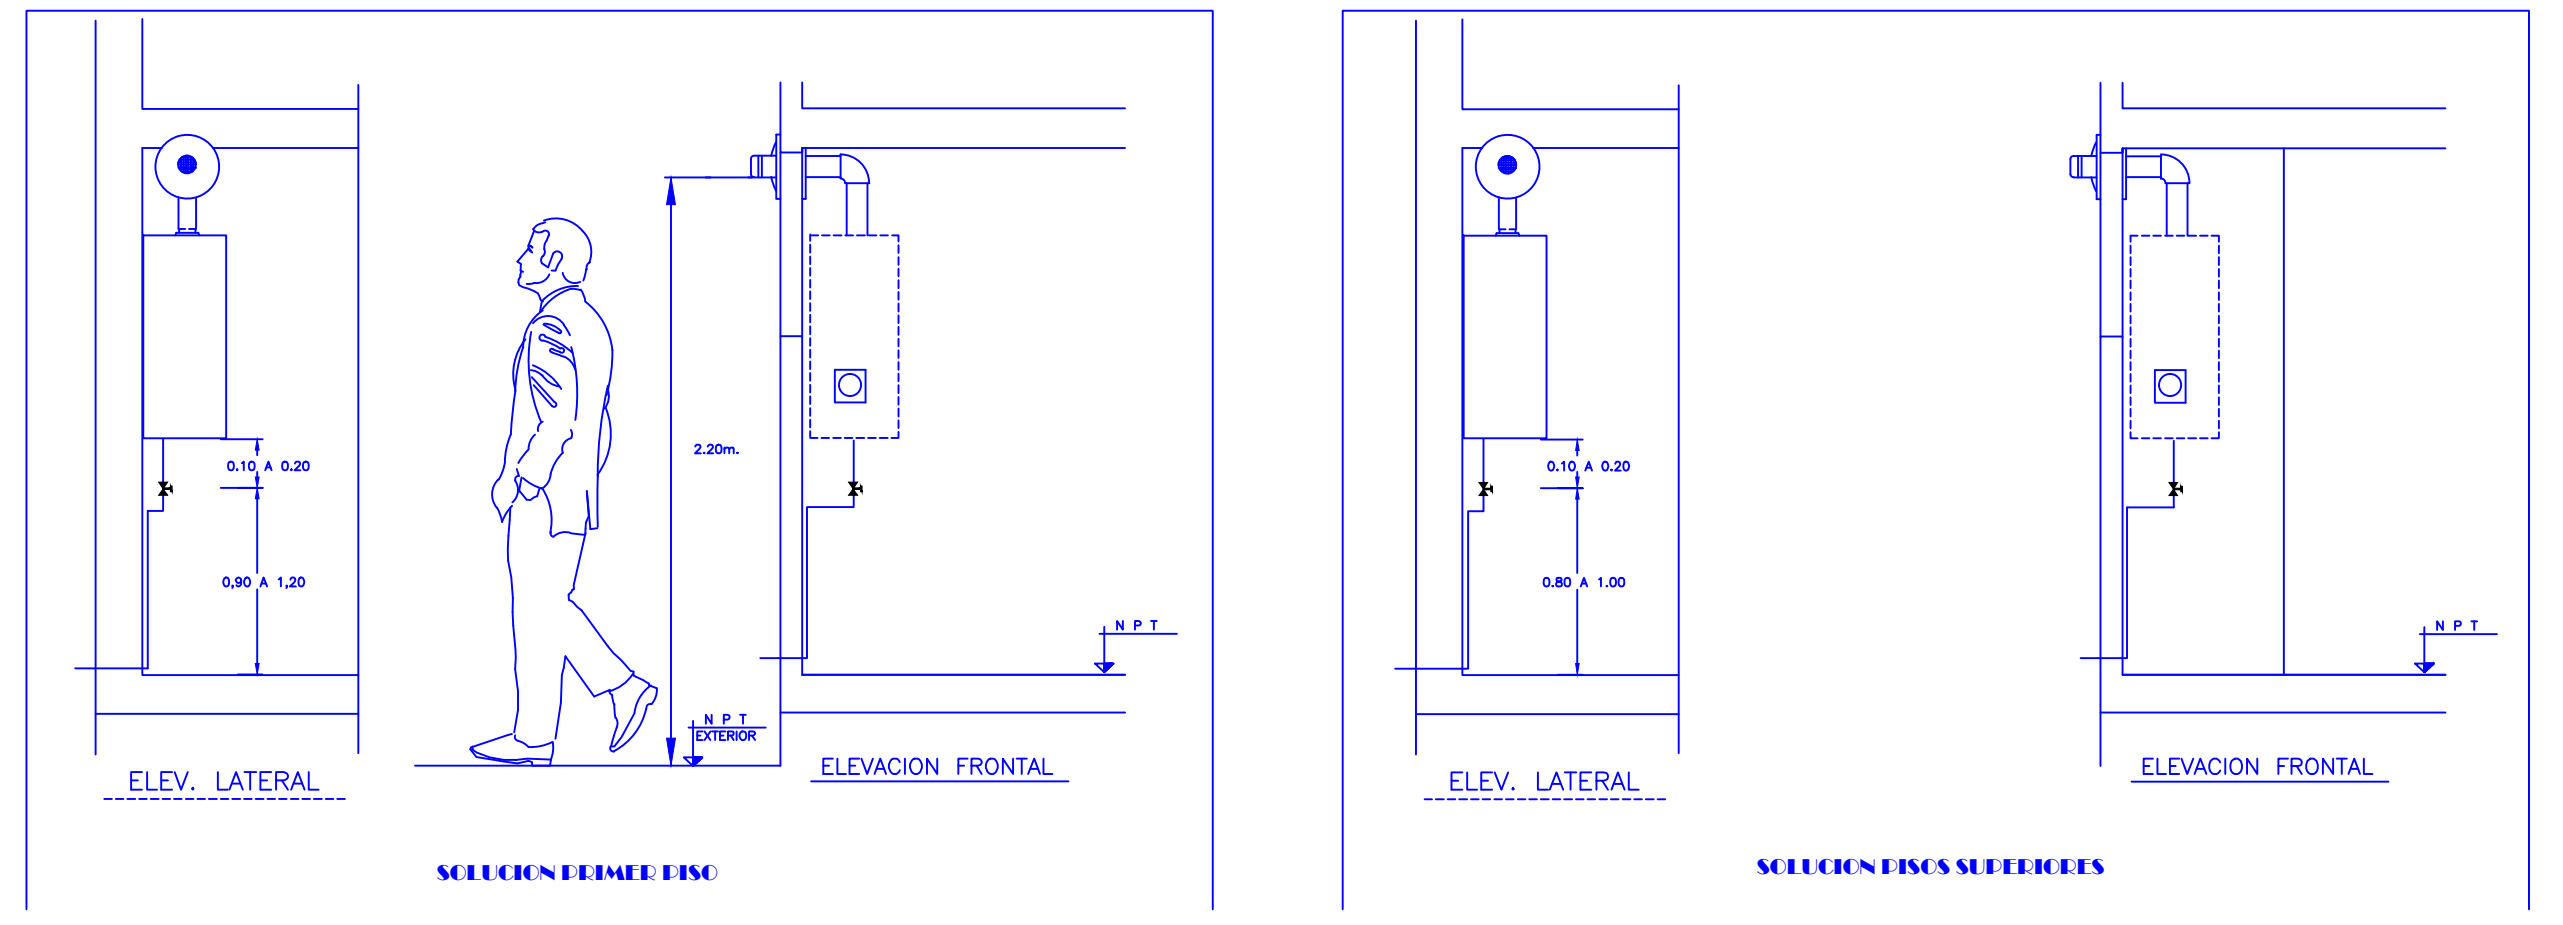

MECOSTERME-100

MECOSTERME-100

LAMINA 1 DE 1									
Certificación Servicios y Asesorías Global Gas Btl 80776746-270-0	POTENCIA INSTALADA		INSTALACION INTERIOR G.L.		UBICACION		APROBACION		
	14 COCINA = 112 14 CALDERA = 350 TOTAL = 462 SON 462 Mcal/hr x 1.163 = 537.32 KW ES 14 INSTALACION TUBERIA DE COBRE TIPO "L"		RED BAJA PRESION RESIDENCIAL CAMINO DE CINTURA 1409 BLOCK E Comuna Huechuraba PROPIETARIO Escalera 1:100 INSTALADOR		Ingreso a la obra		INGRESO FECHA TIPO		