


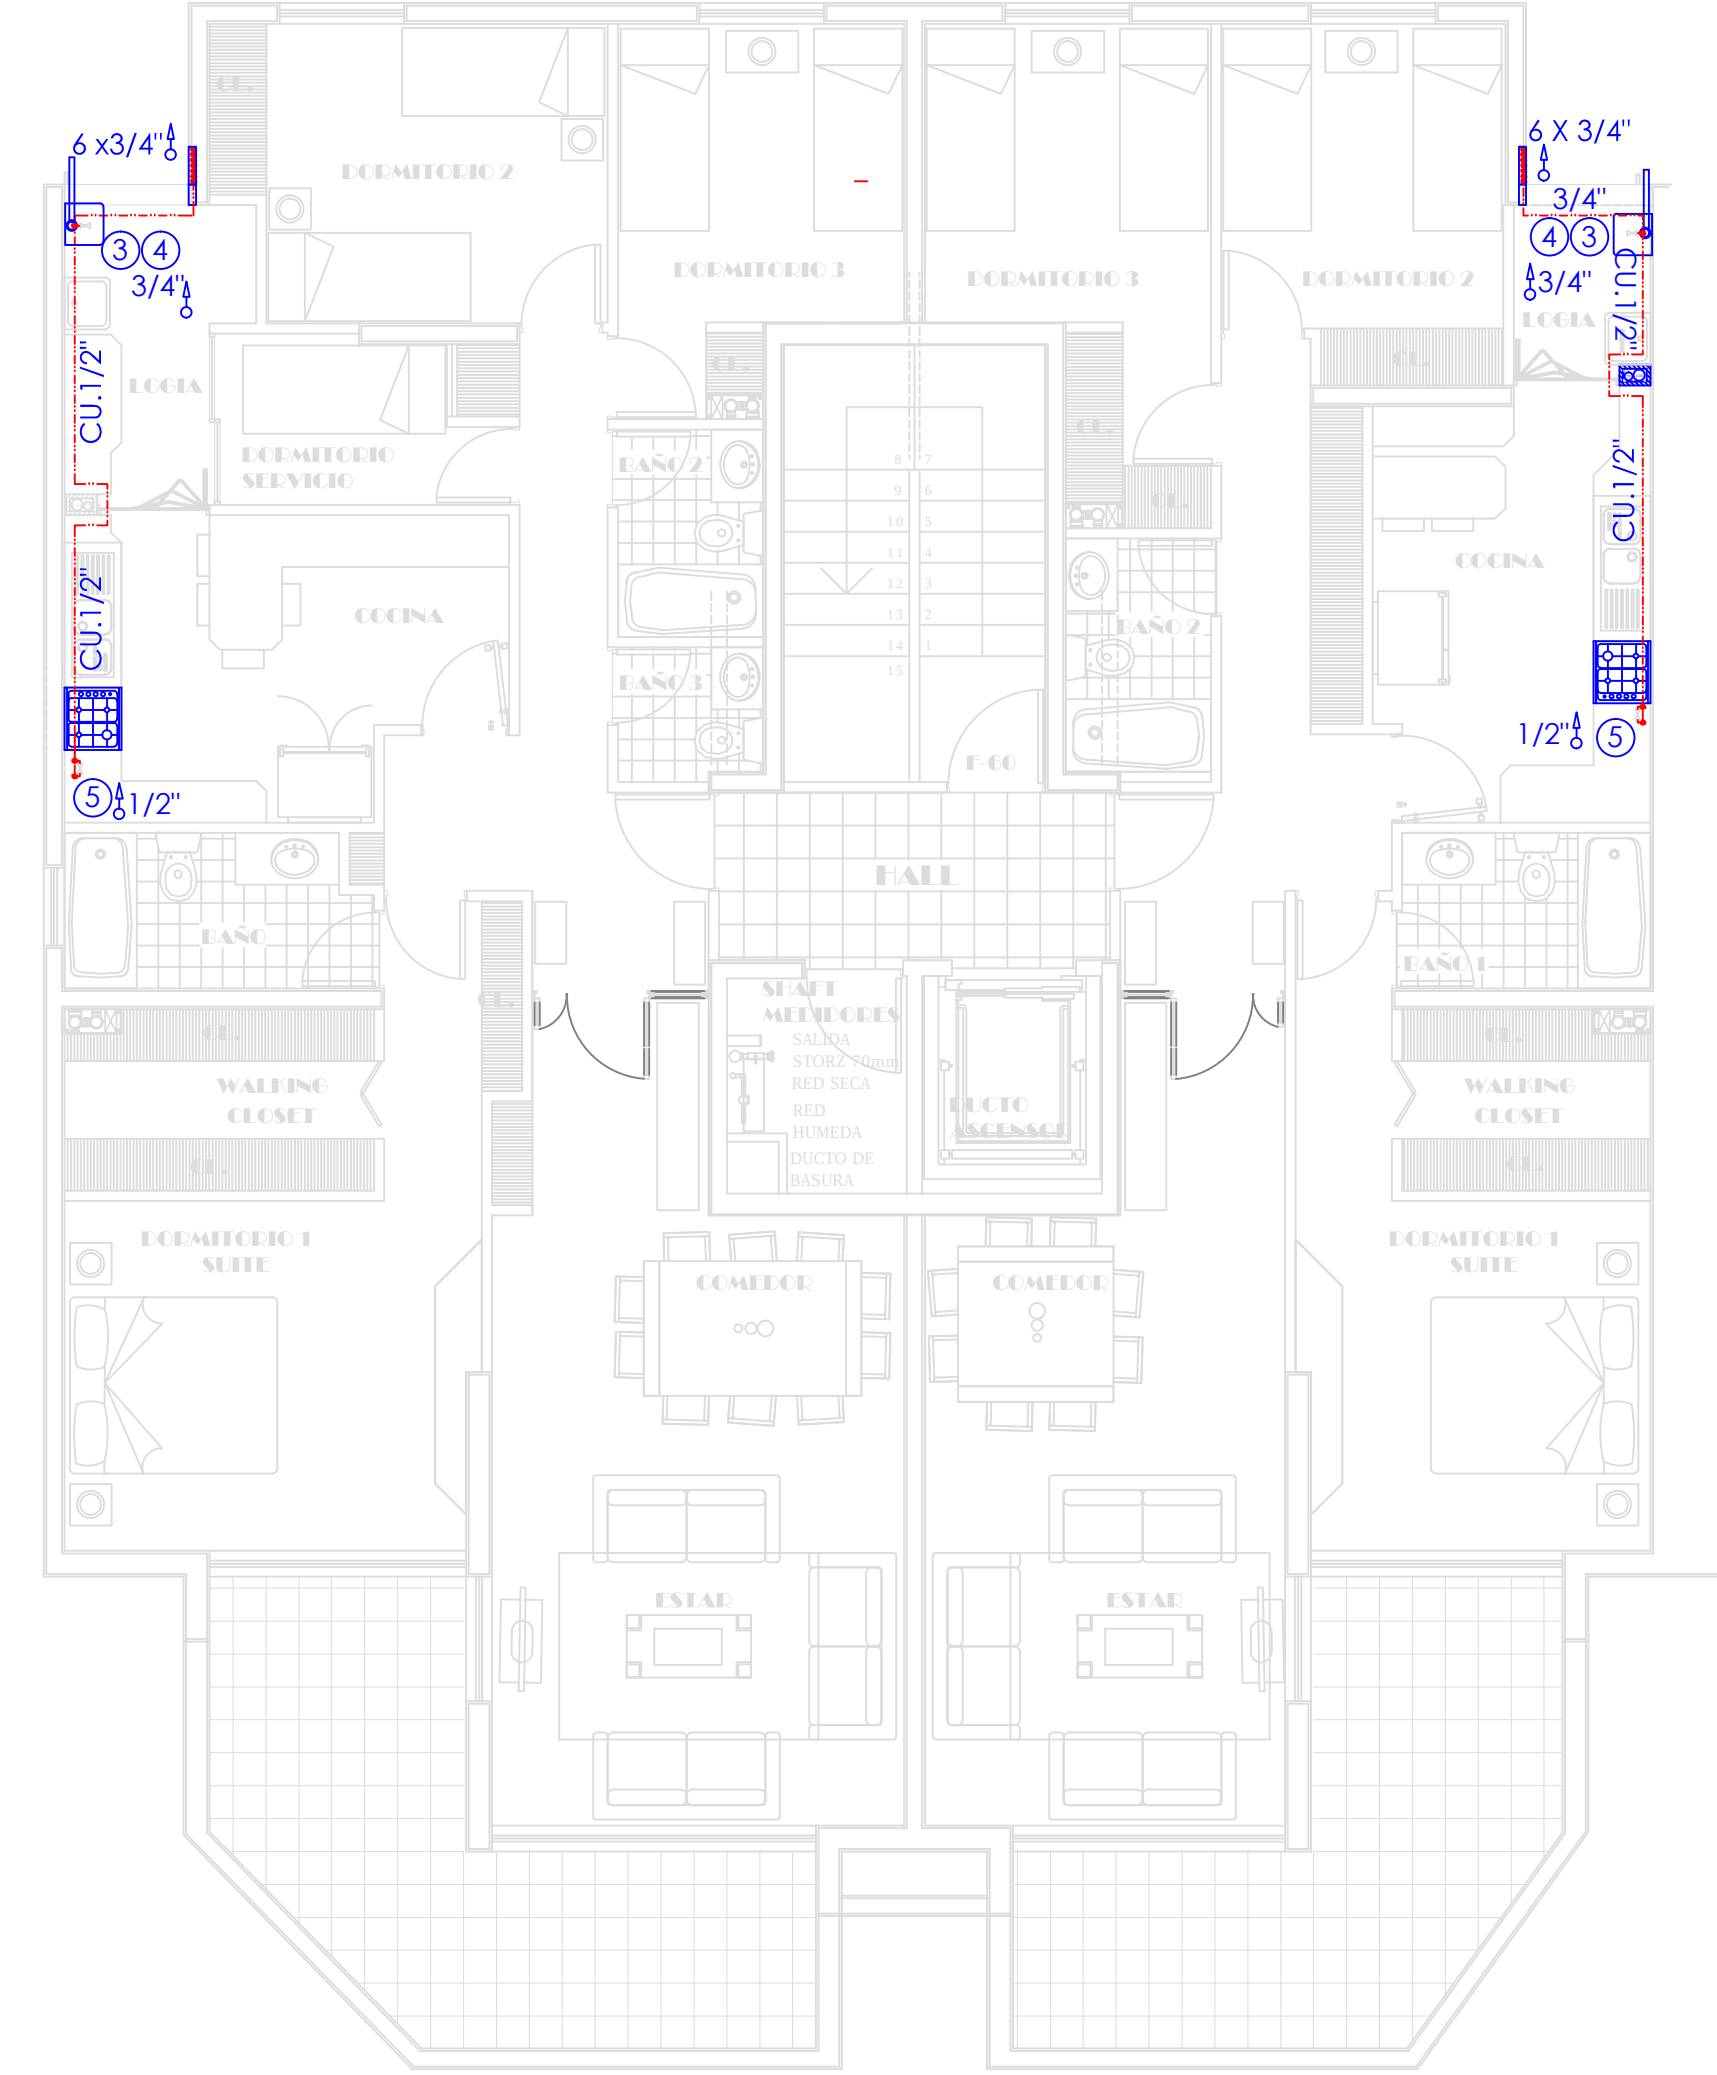


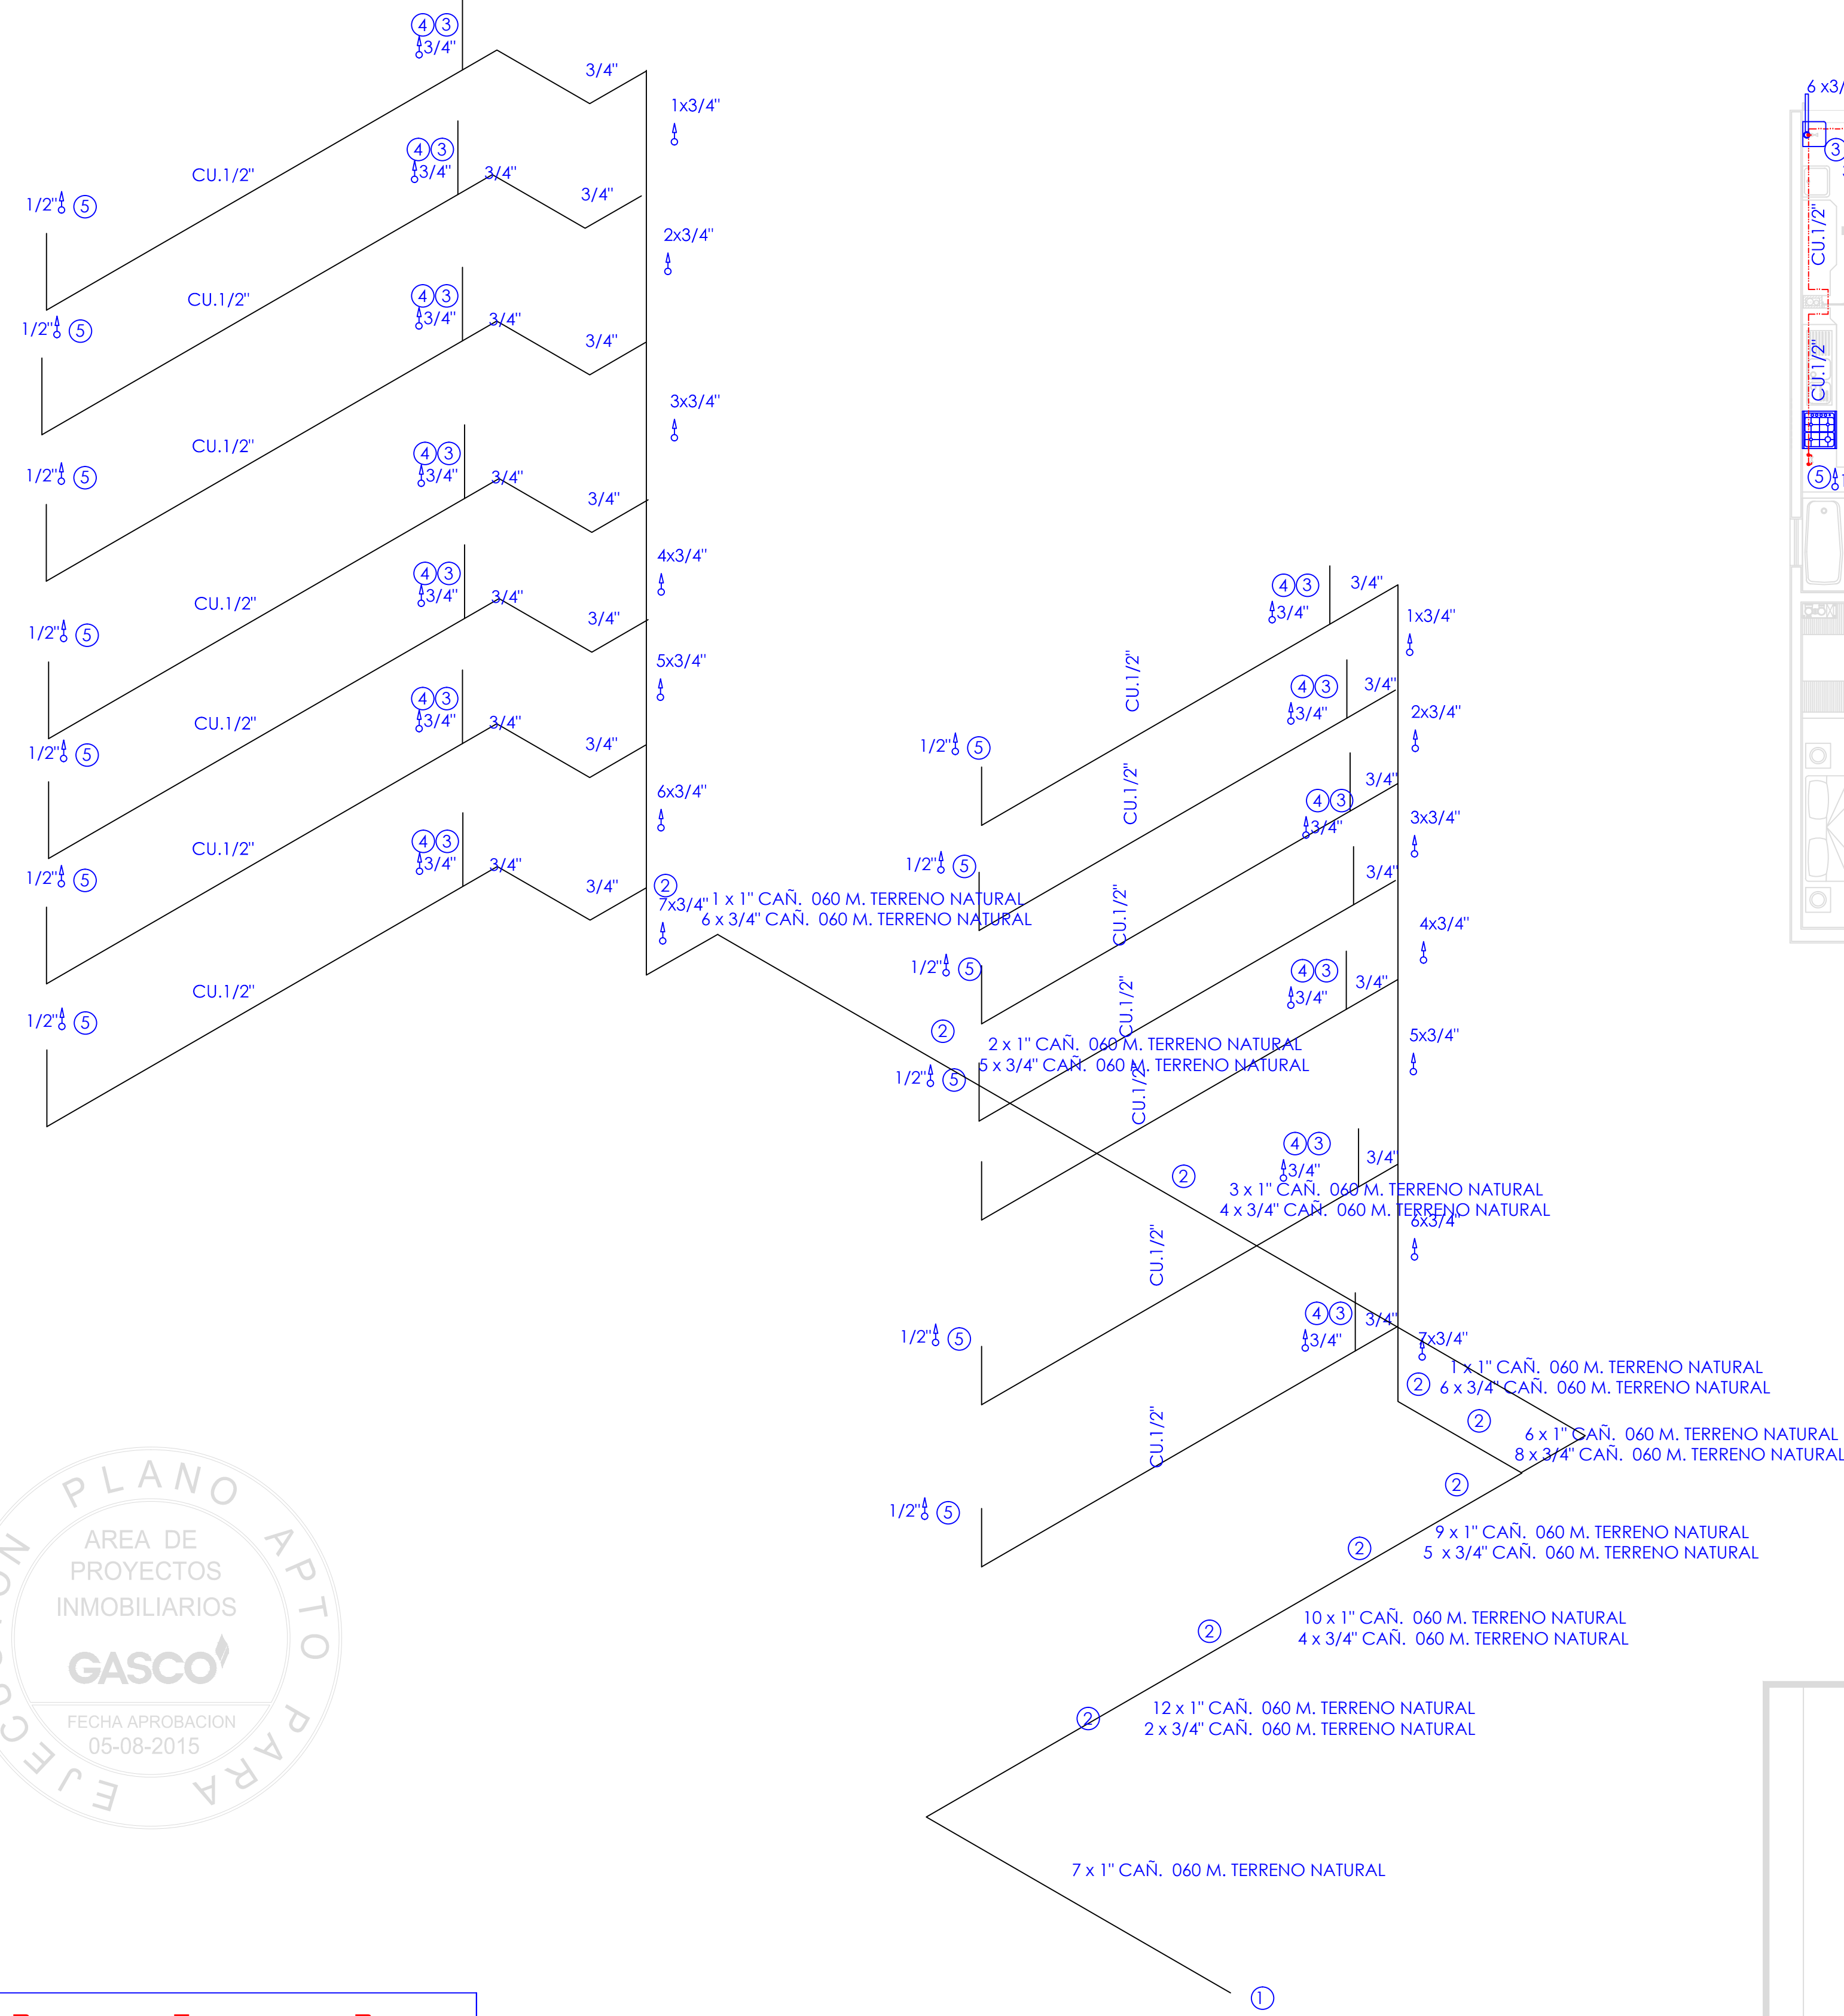


PLANTA 3° AL 8° PISO MODULOS
ESC. 1 : 100

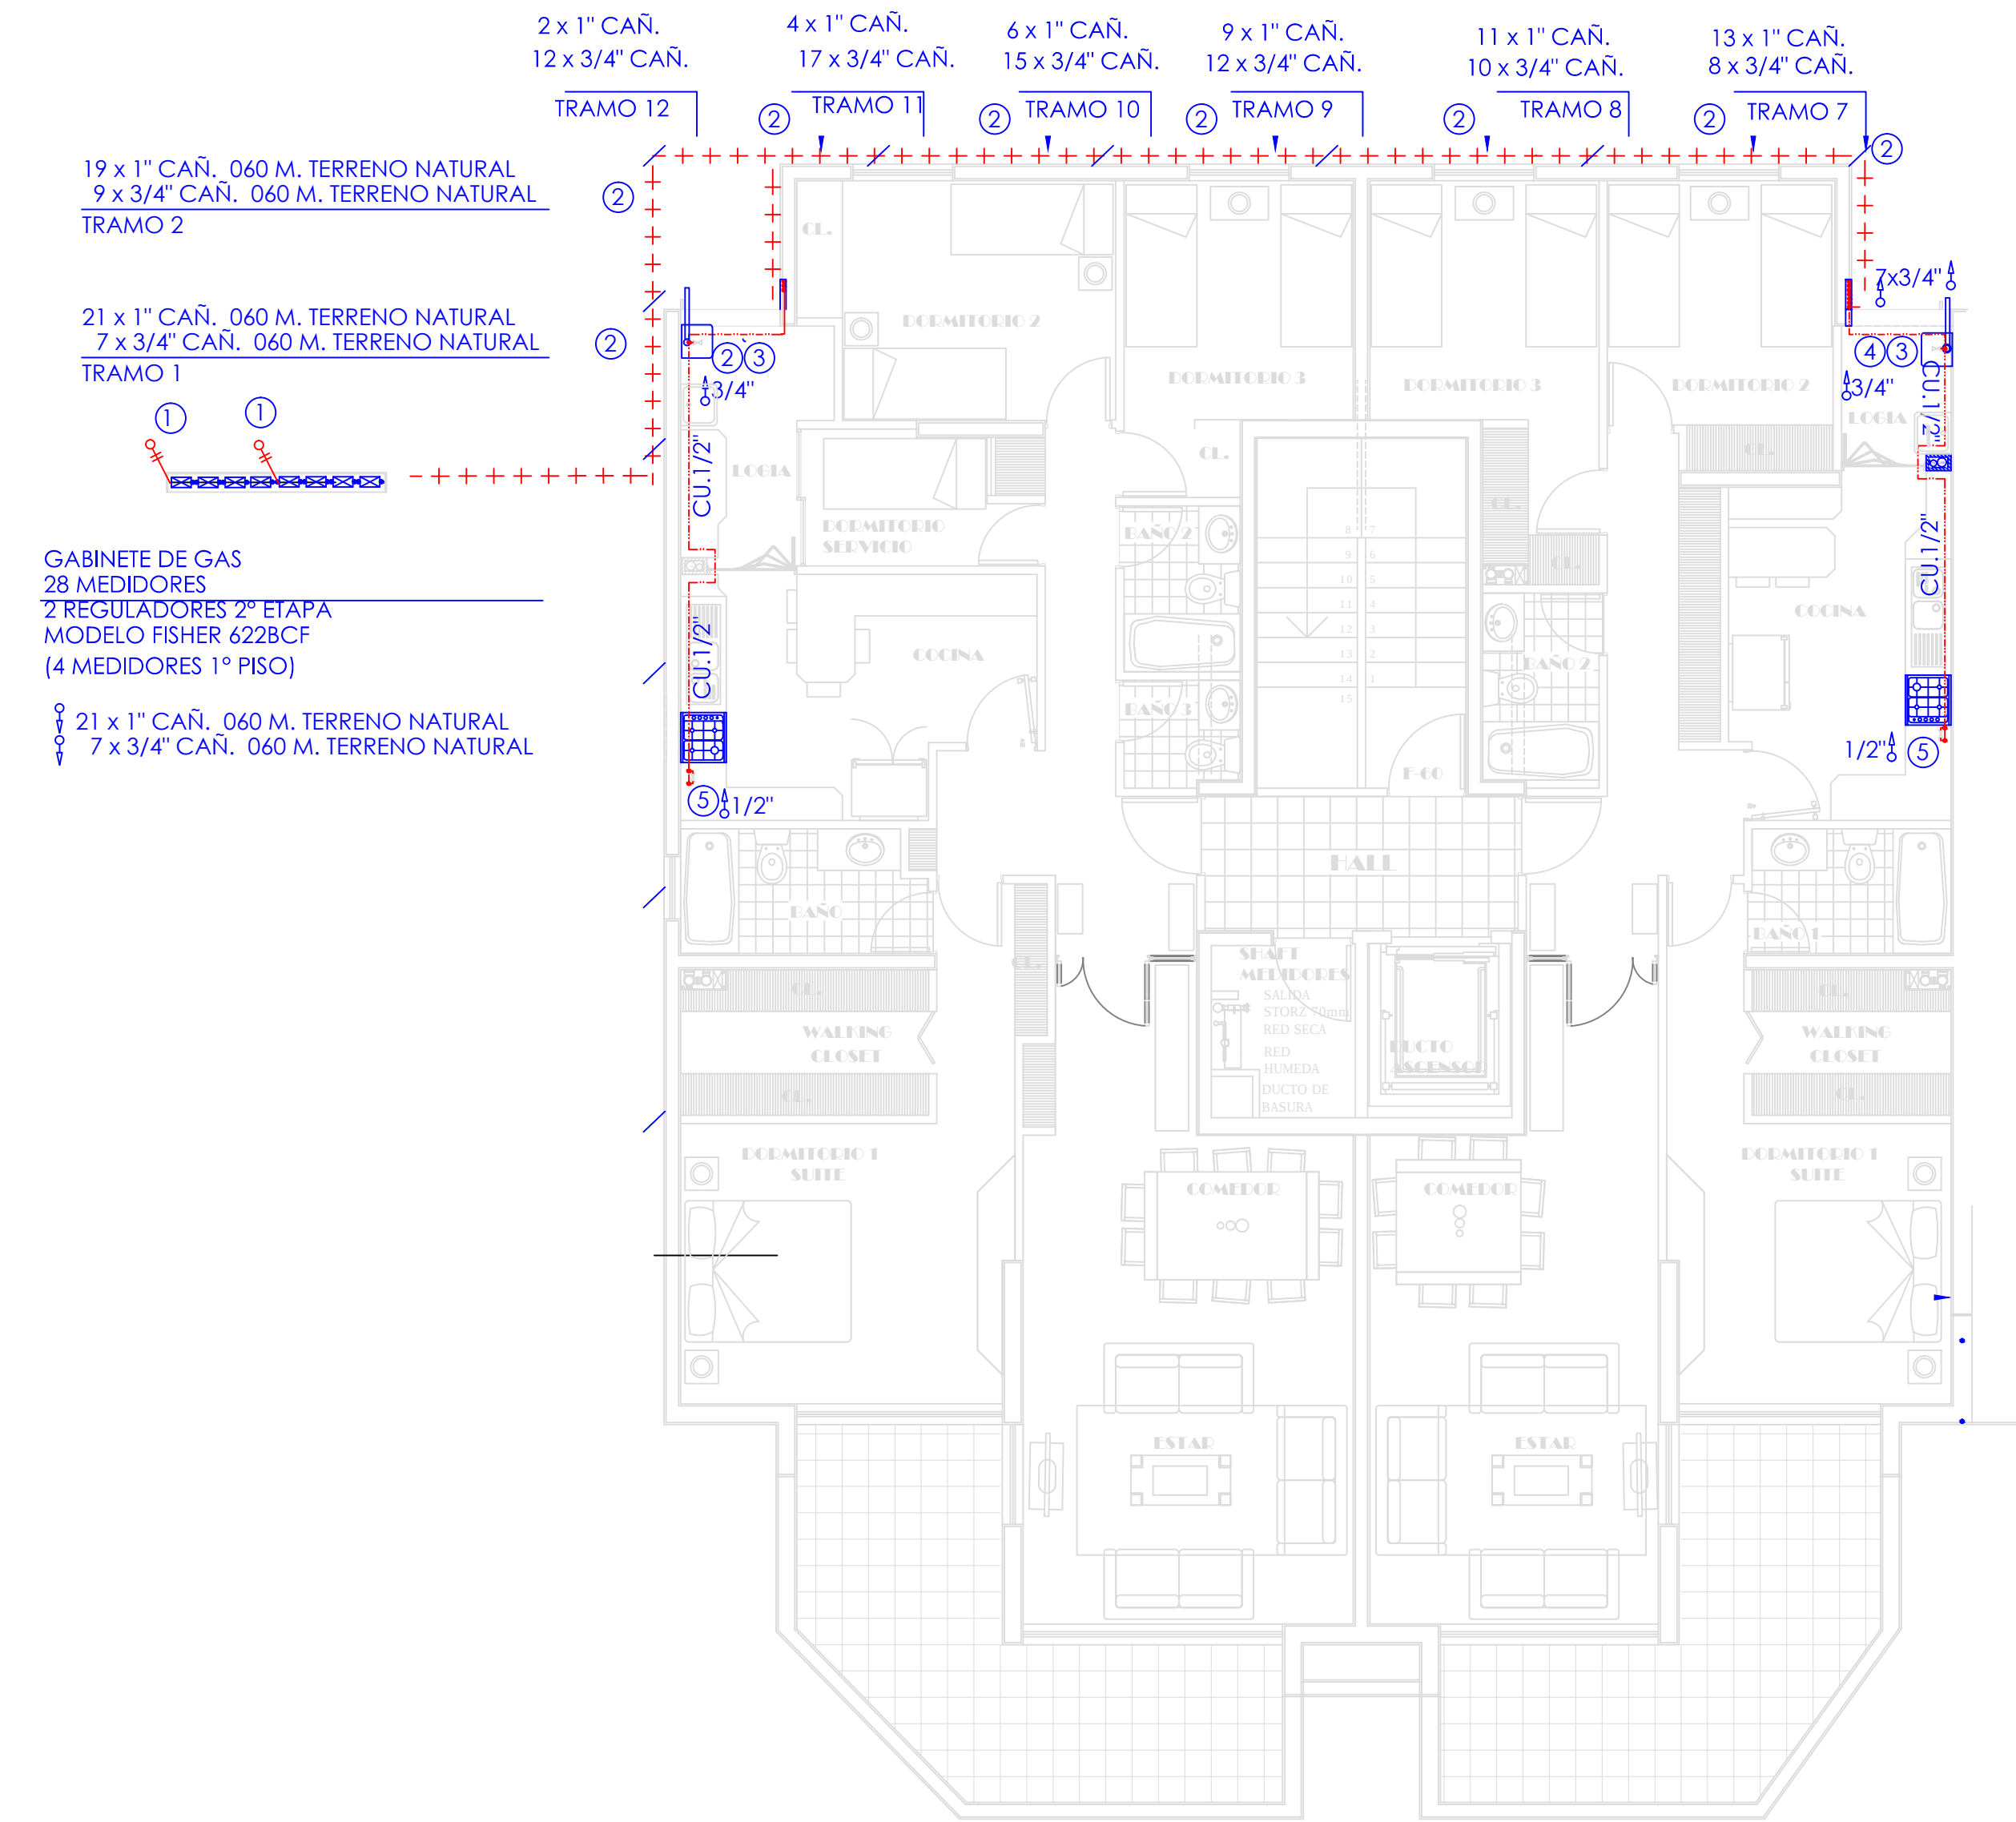



PLANTA 2° PISO MODULOS
ESC. 1 : 100

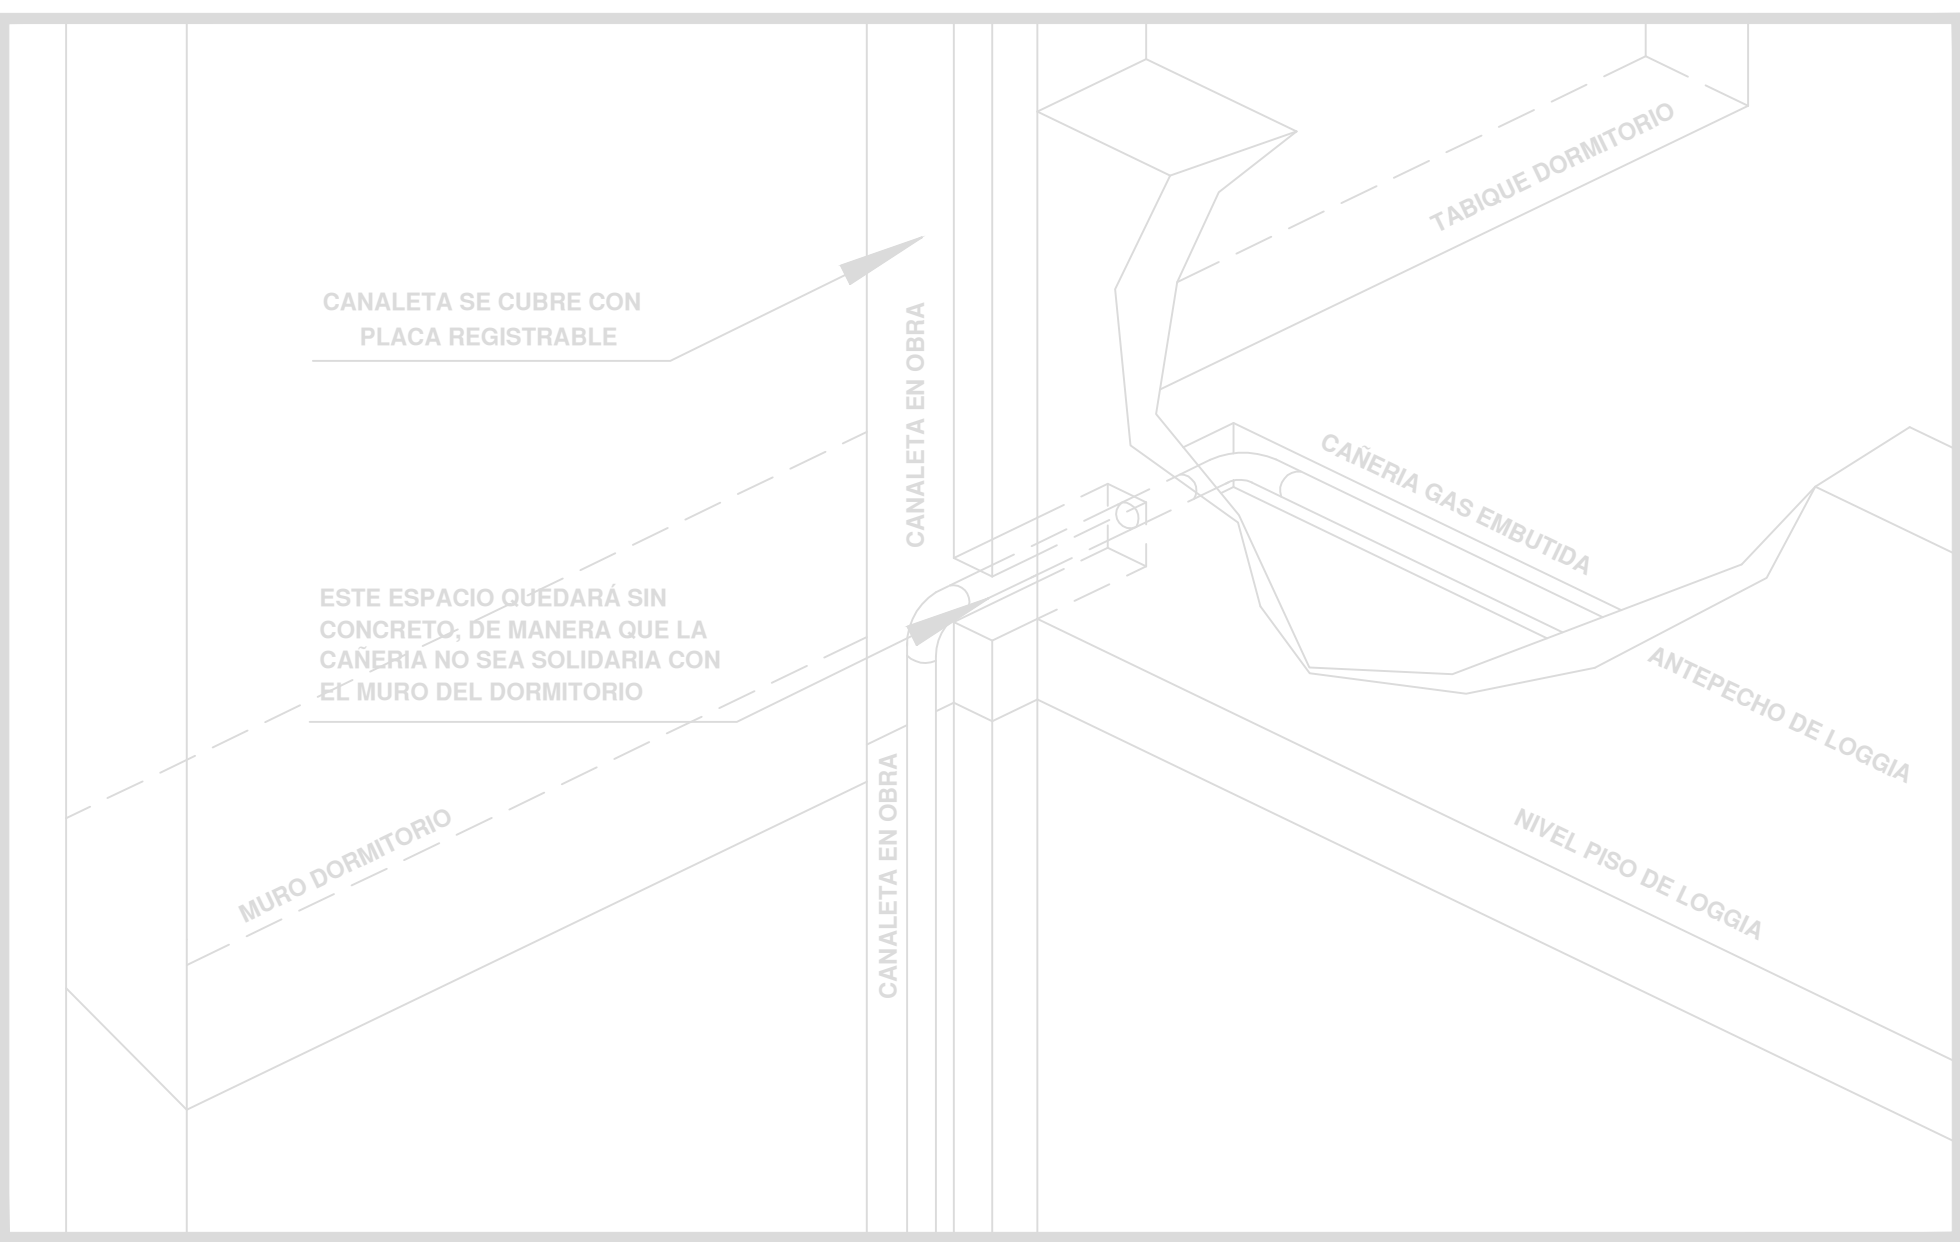


DETALLE DE CANALETA REGISTRABLE PARA CAÑERIAS

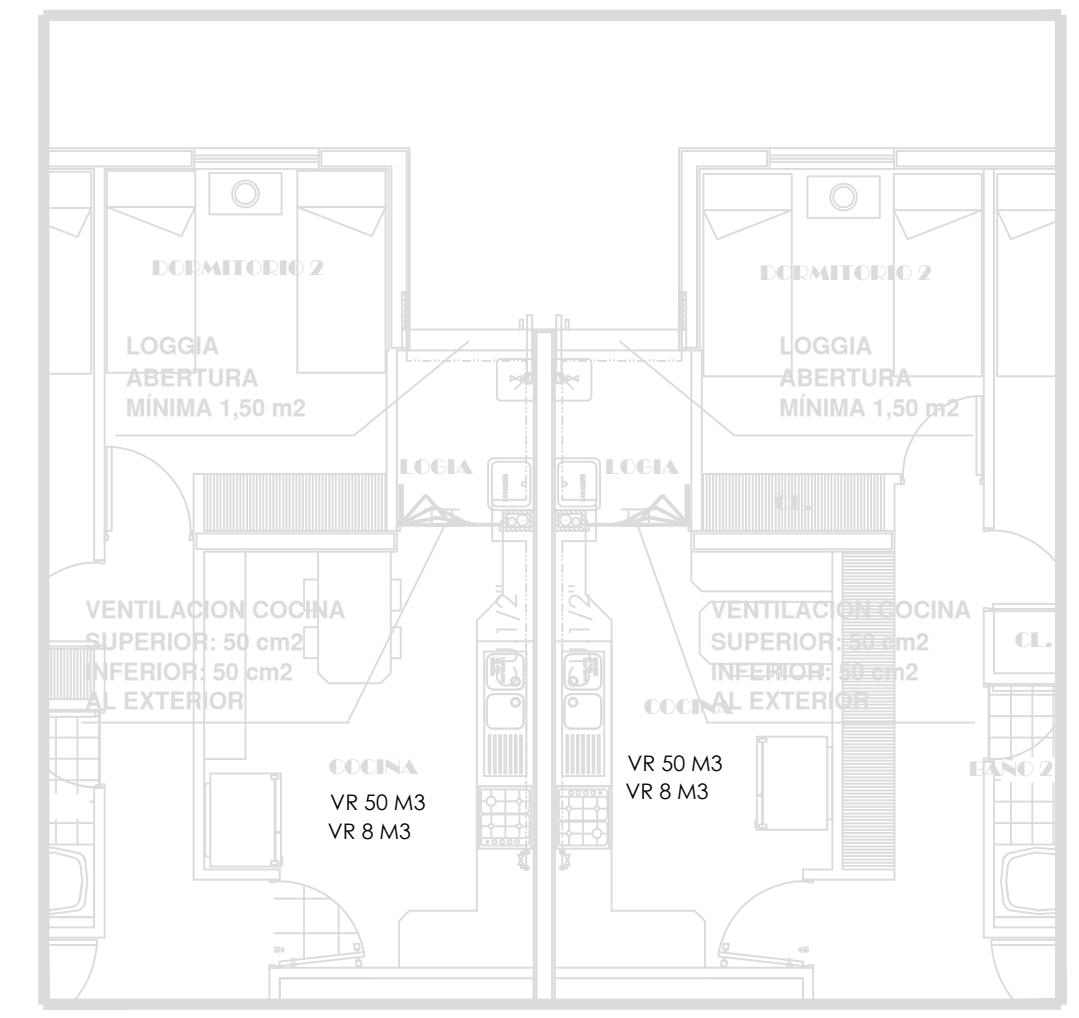


VENTILACION DE RECINTOS

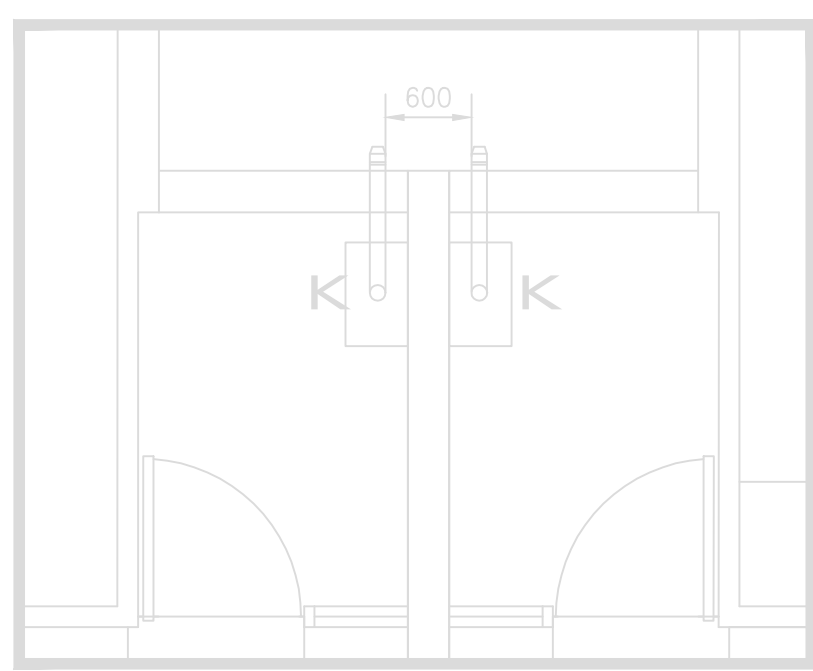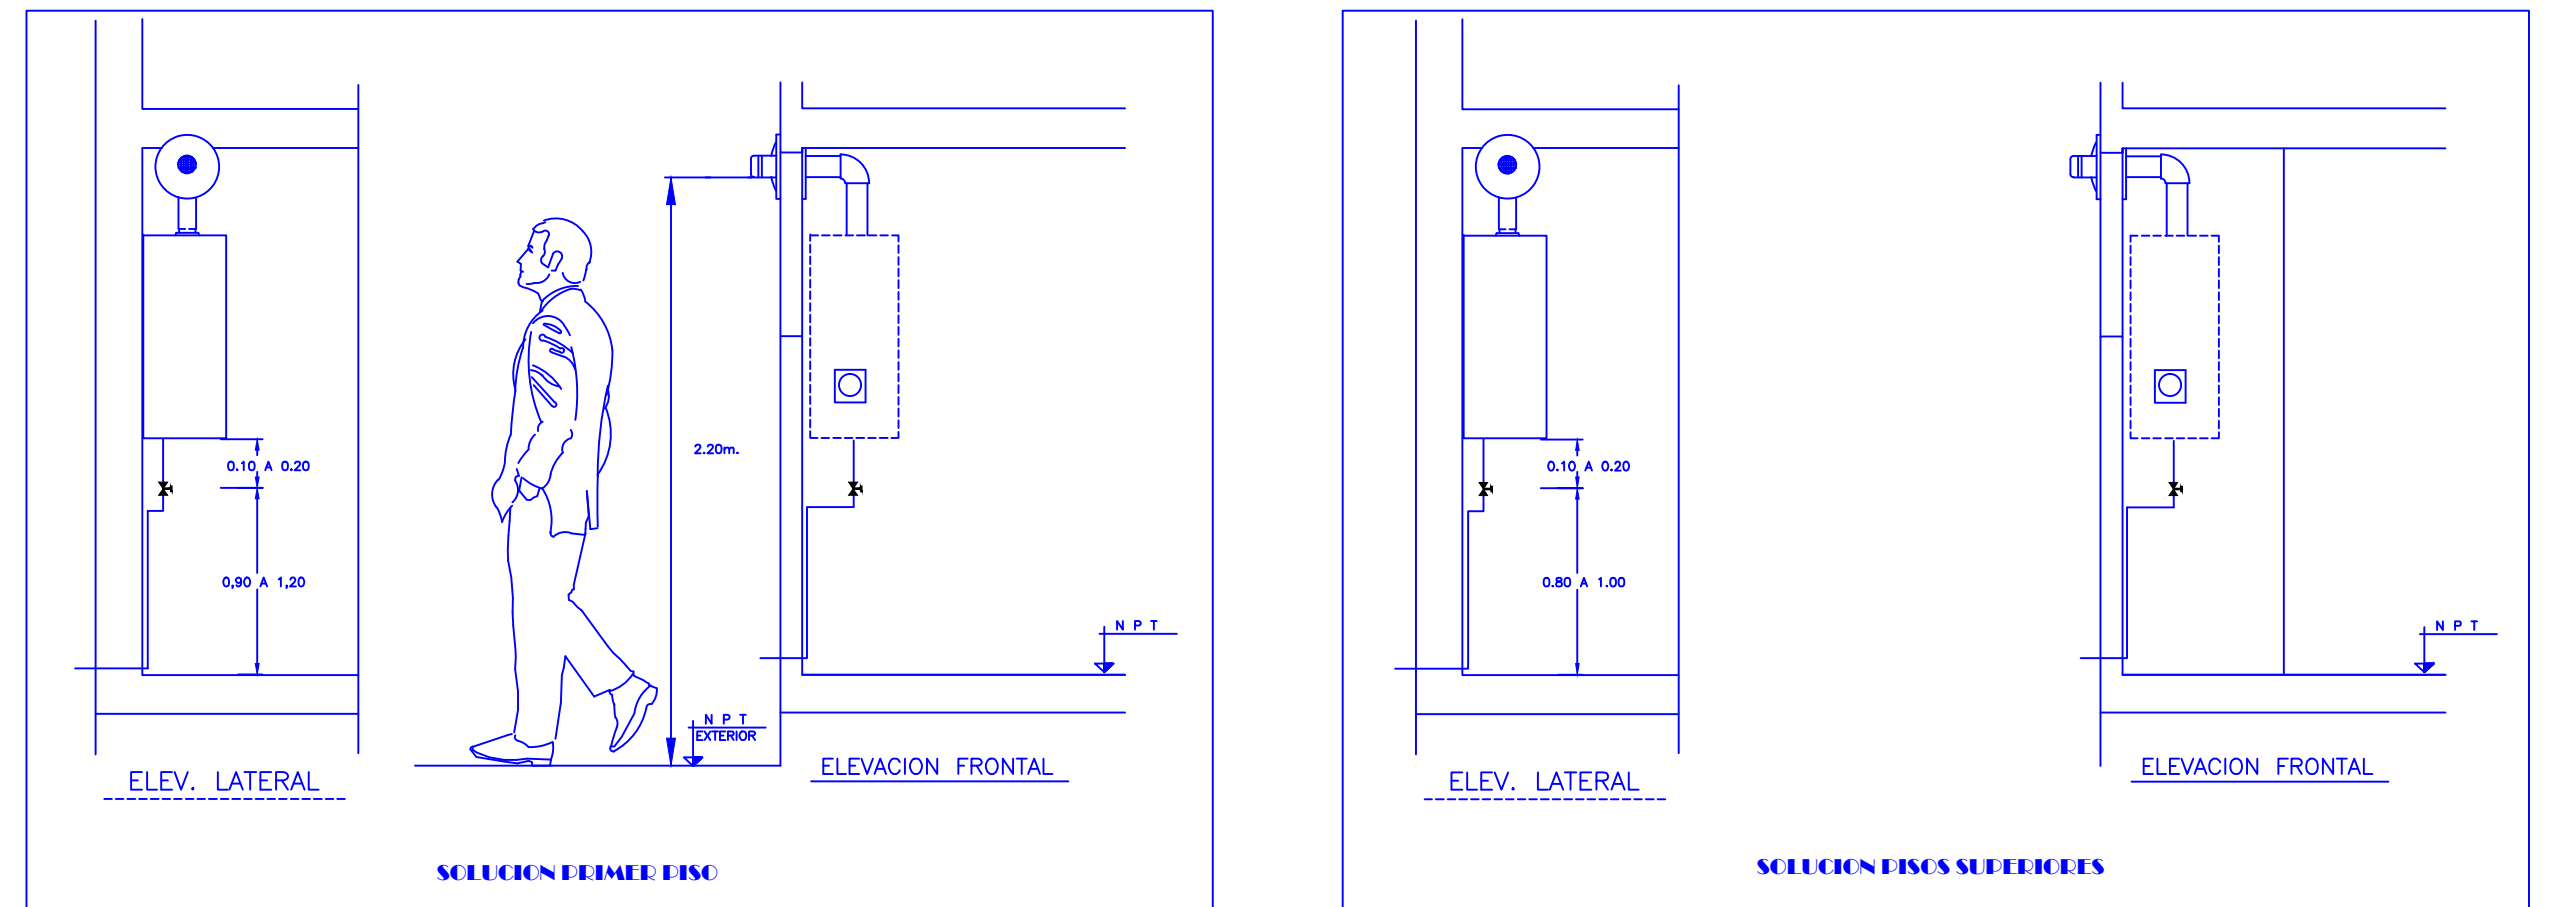

SEPARACION DE TUBOS PARA CALDERAS

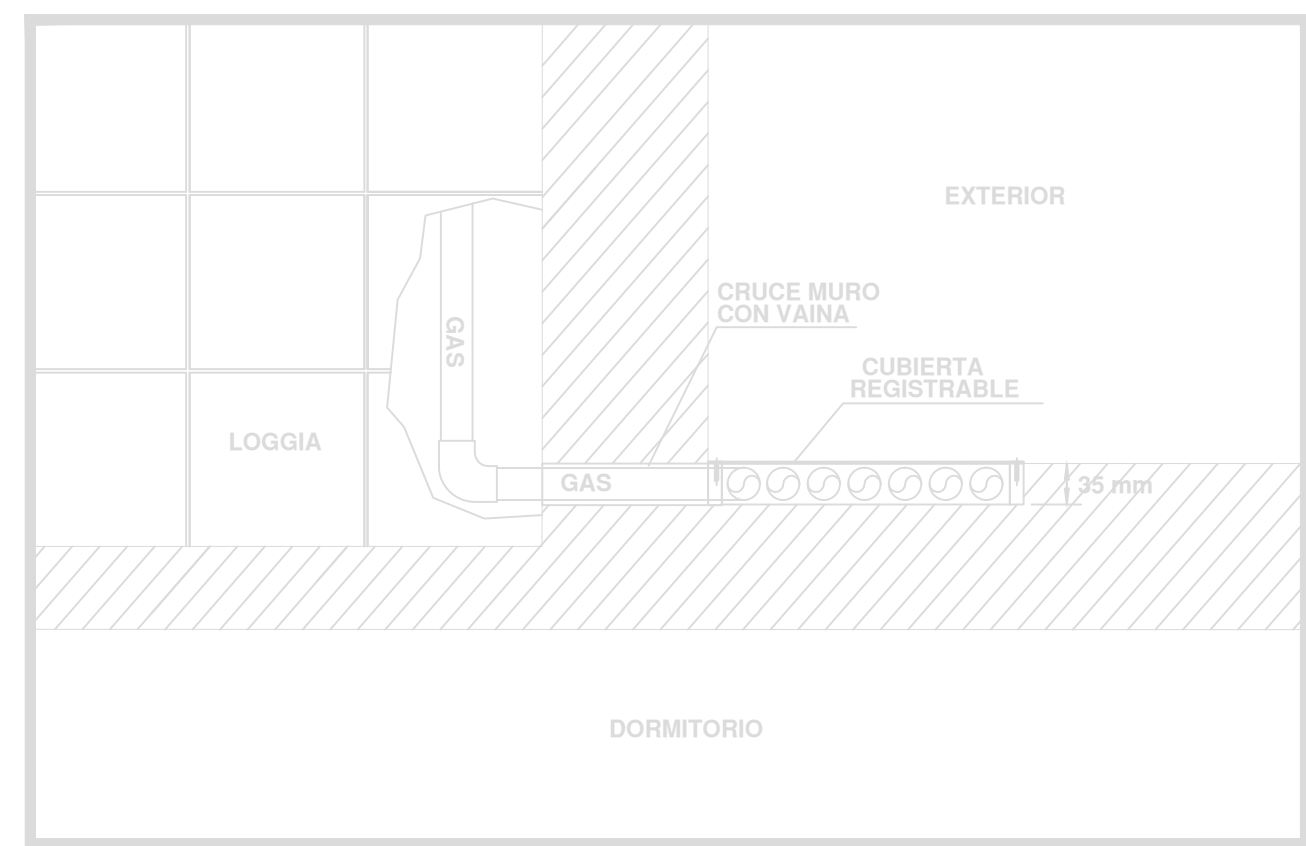

REGISTRABLE PARA CAÑERIAS DETALLE DE CANALETA

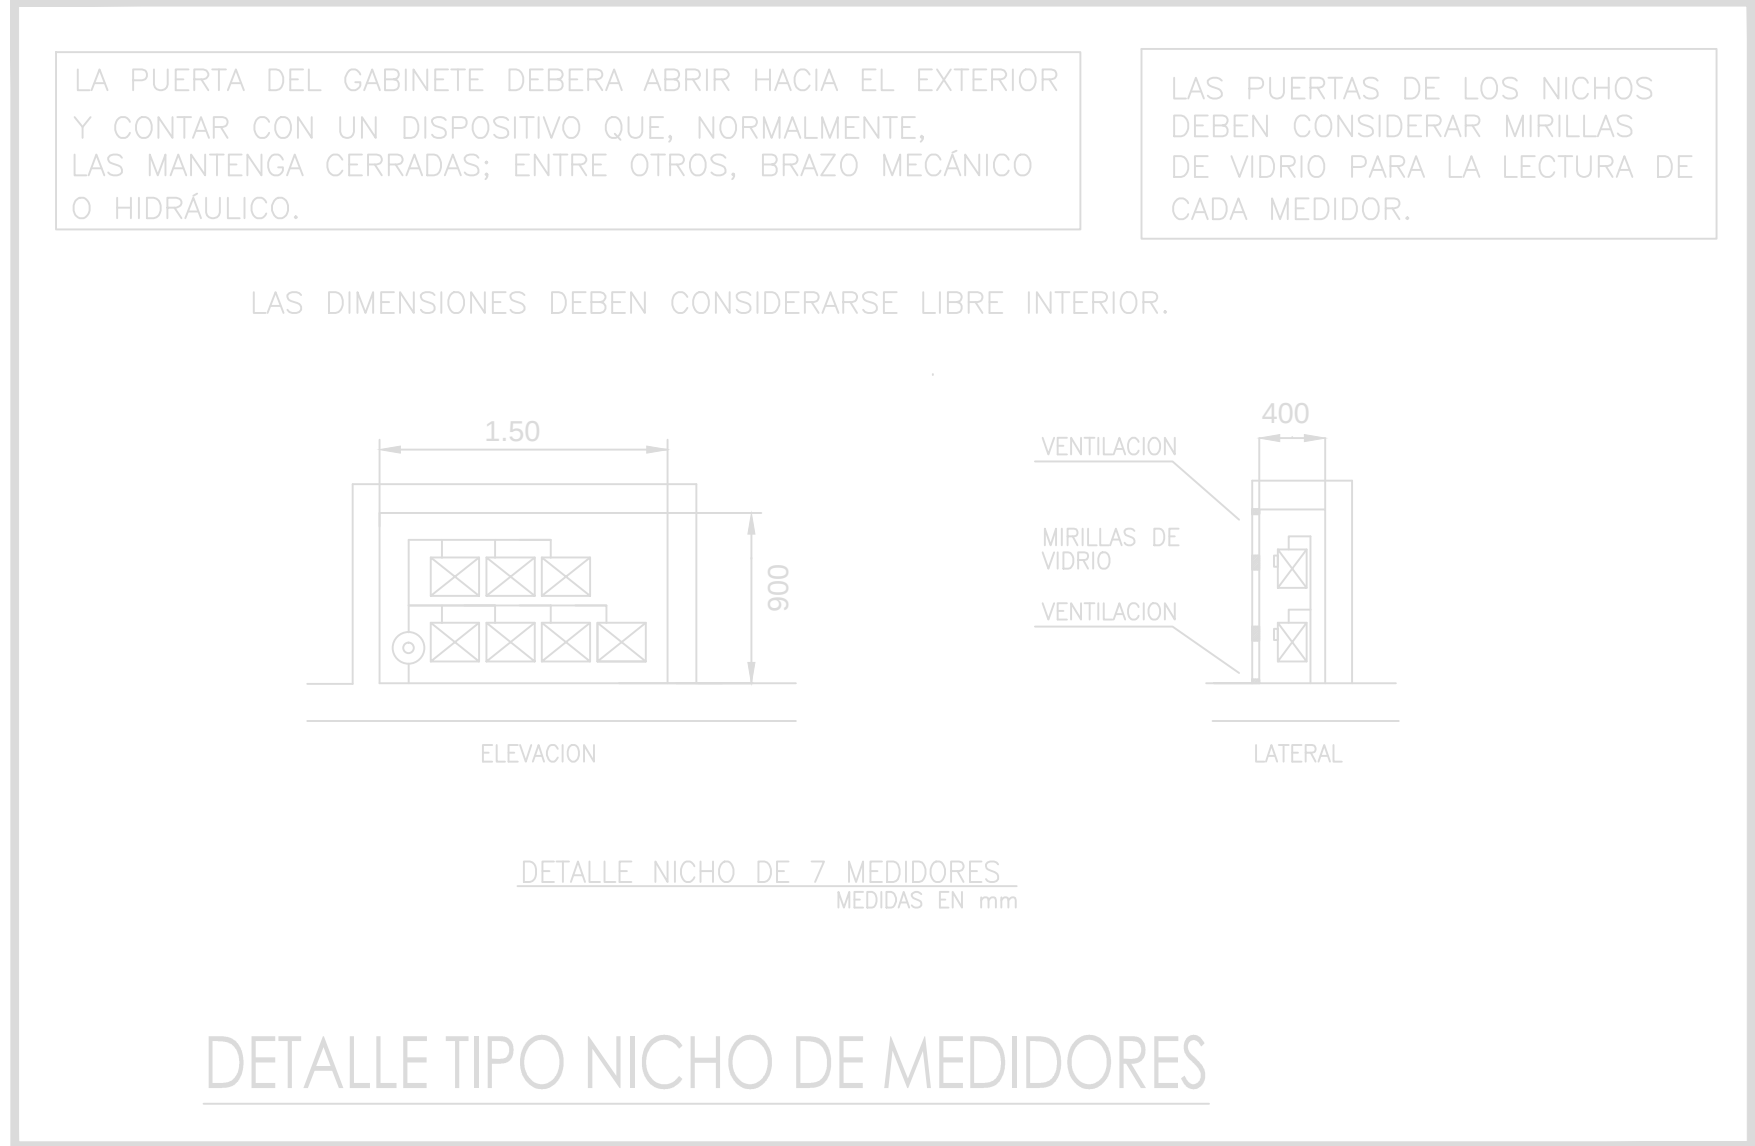

DETALLE TIPO NICHO DE MEDIDORES

LAMINA 1 DE 1			
Certificación Servicios y Asesoría Global Gas Btl 80776746270-0	POTENCIA INSTALADA 14 COCINA = 112 Mcal/hr 14 CALDERA = 350 TOTAL = 462 SON 462 Mcal/hr x 1.163 = 537.32 KW	INSTALACION INTERIOR G.L. RED BAJA PRESION RESIDENCIAL CAMINO DE CINTURA 1409 BLOCK F Comuna Huechuraba PROPIETARIO ESCALA 1:100 INSTALADOR	UBICACION
	RS 14 INSTALACION TUBERIA DE COBRE TIPO "L"	Sociedad Inmobiliaria San Francisco Ltda. 80776775000-0 Río Paragay 550 Comuna Providencia	APROBACION
		INGRESO FECHA TIPO	