



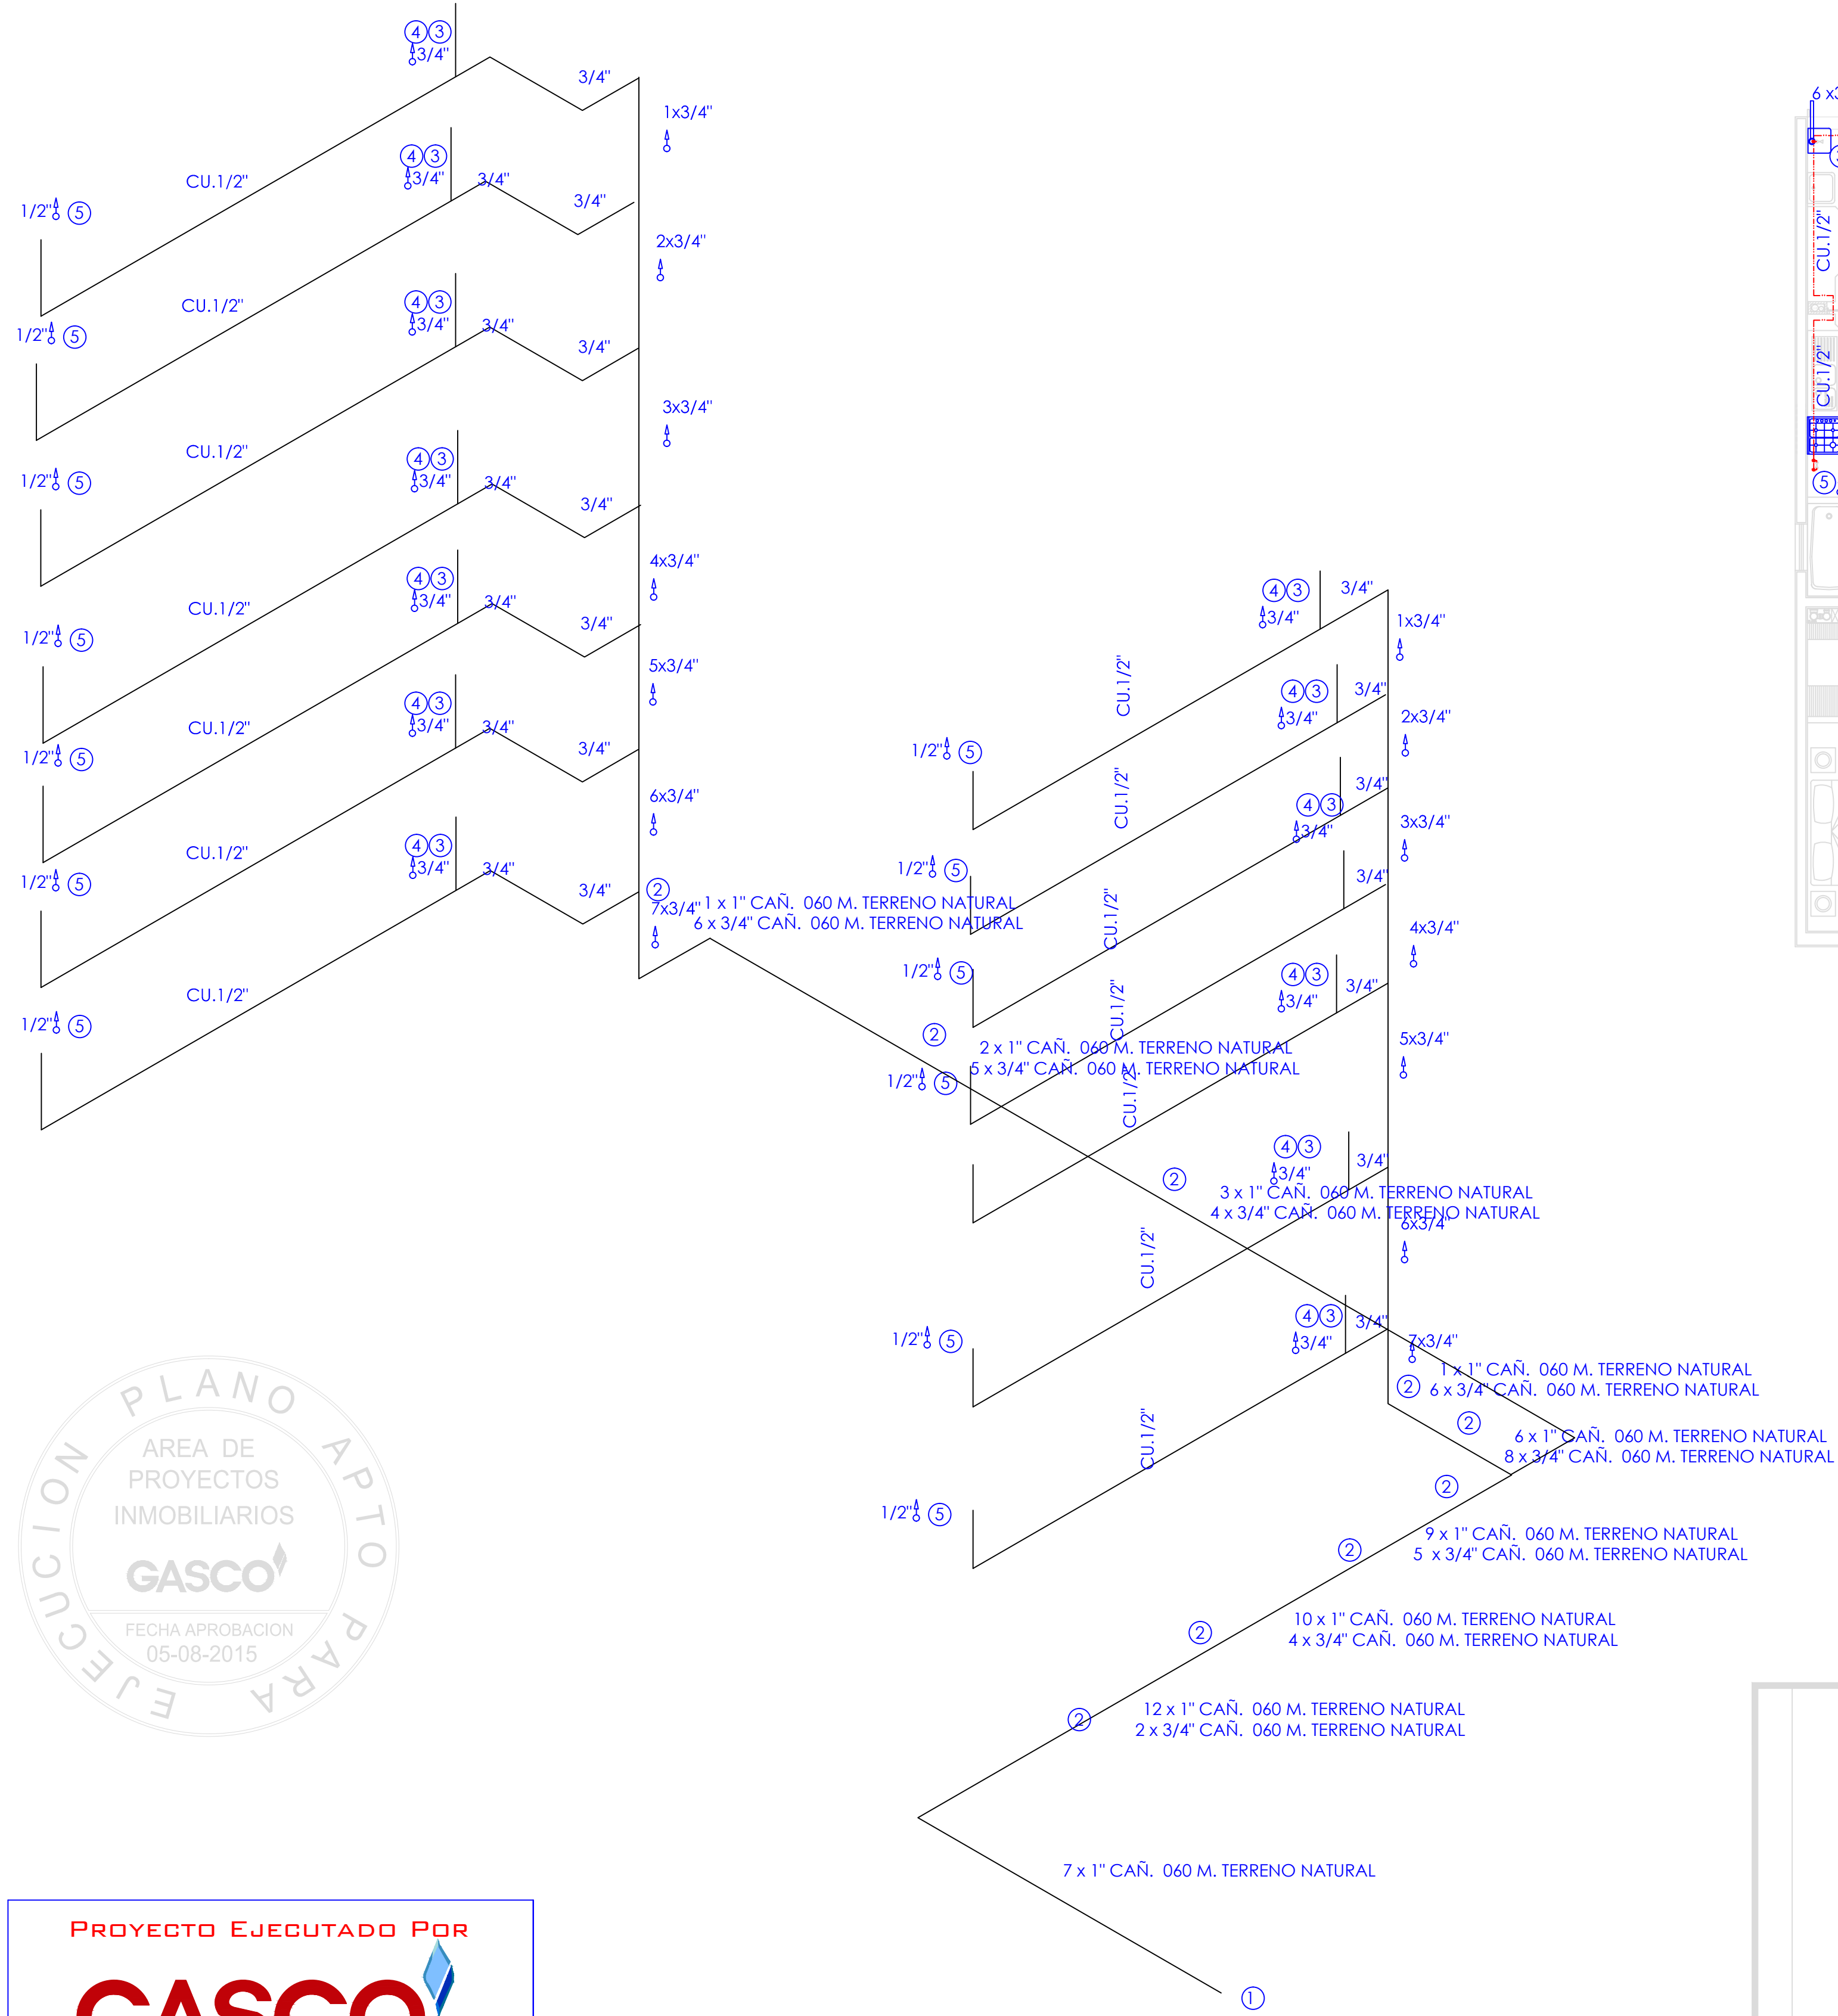


PLANTA 3° AL 8° PISO MODULOS
ESC. 1 : 100

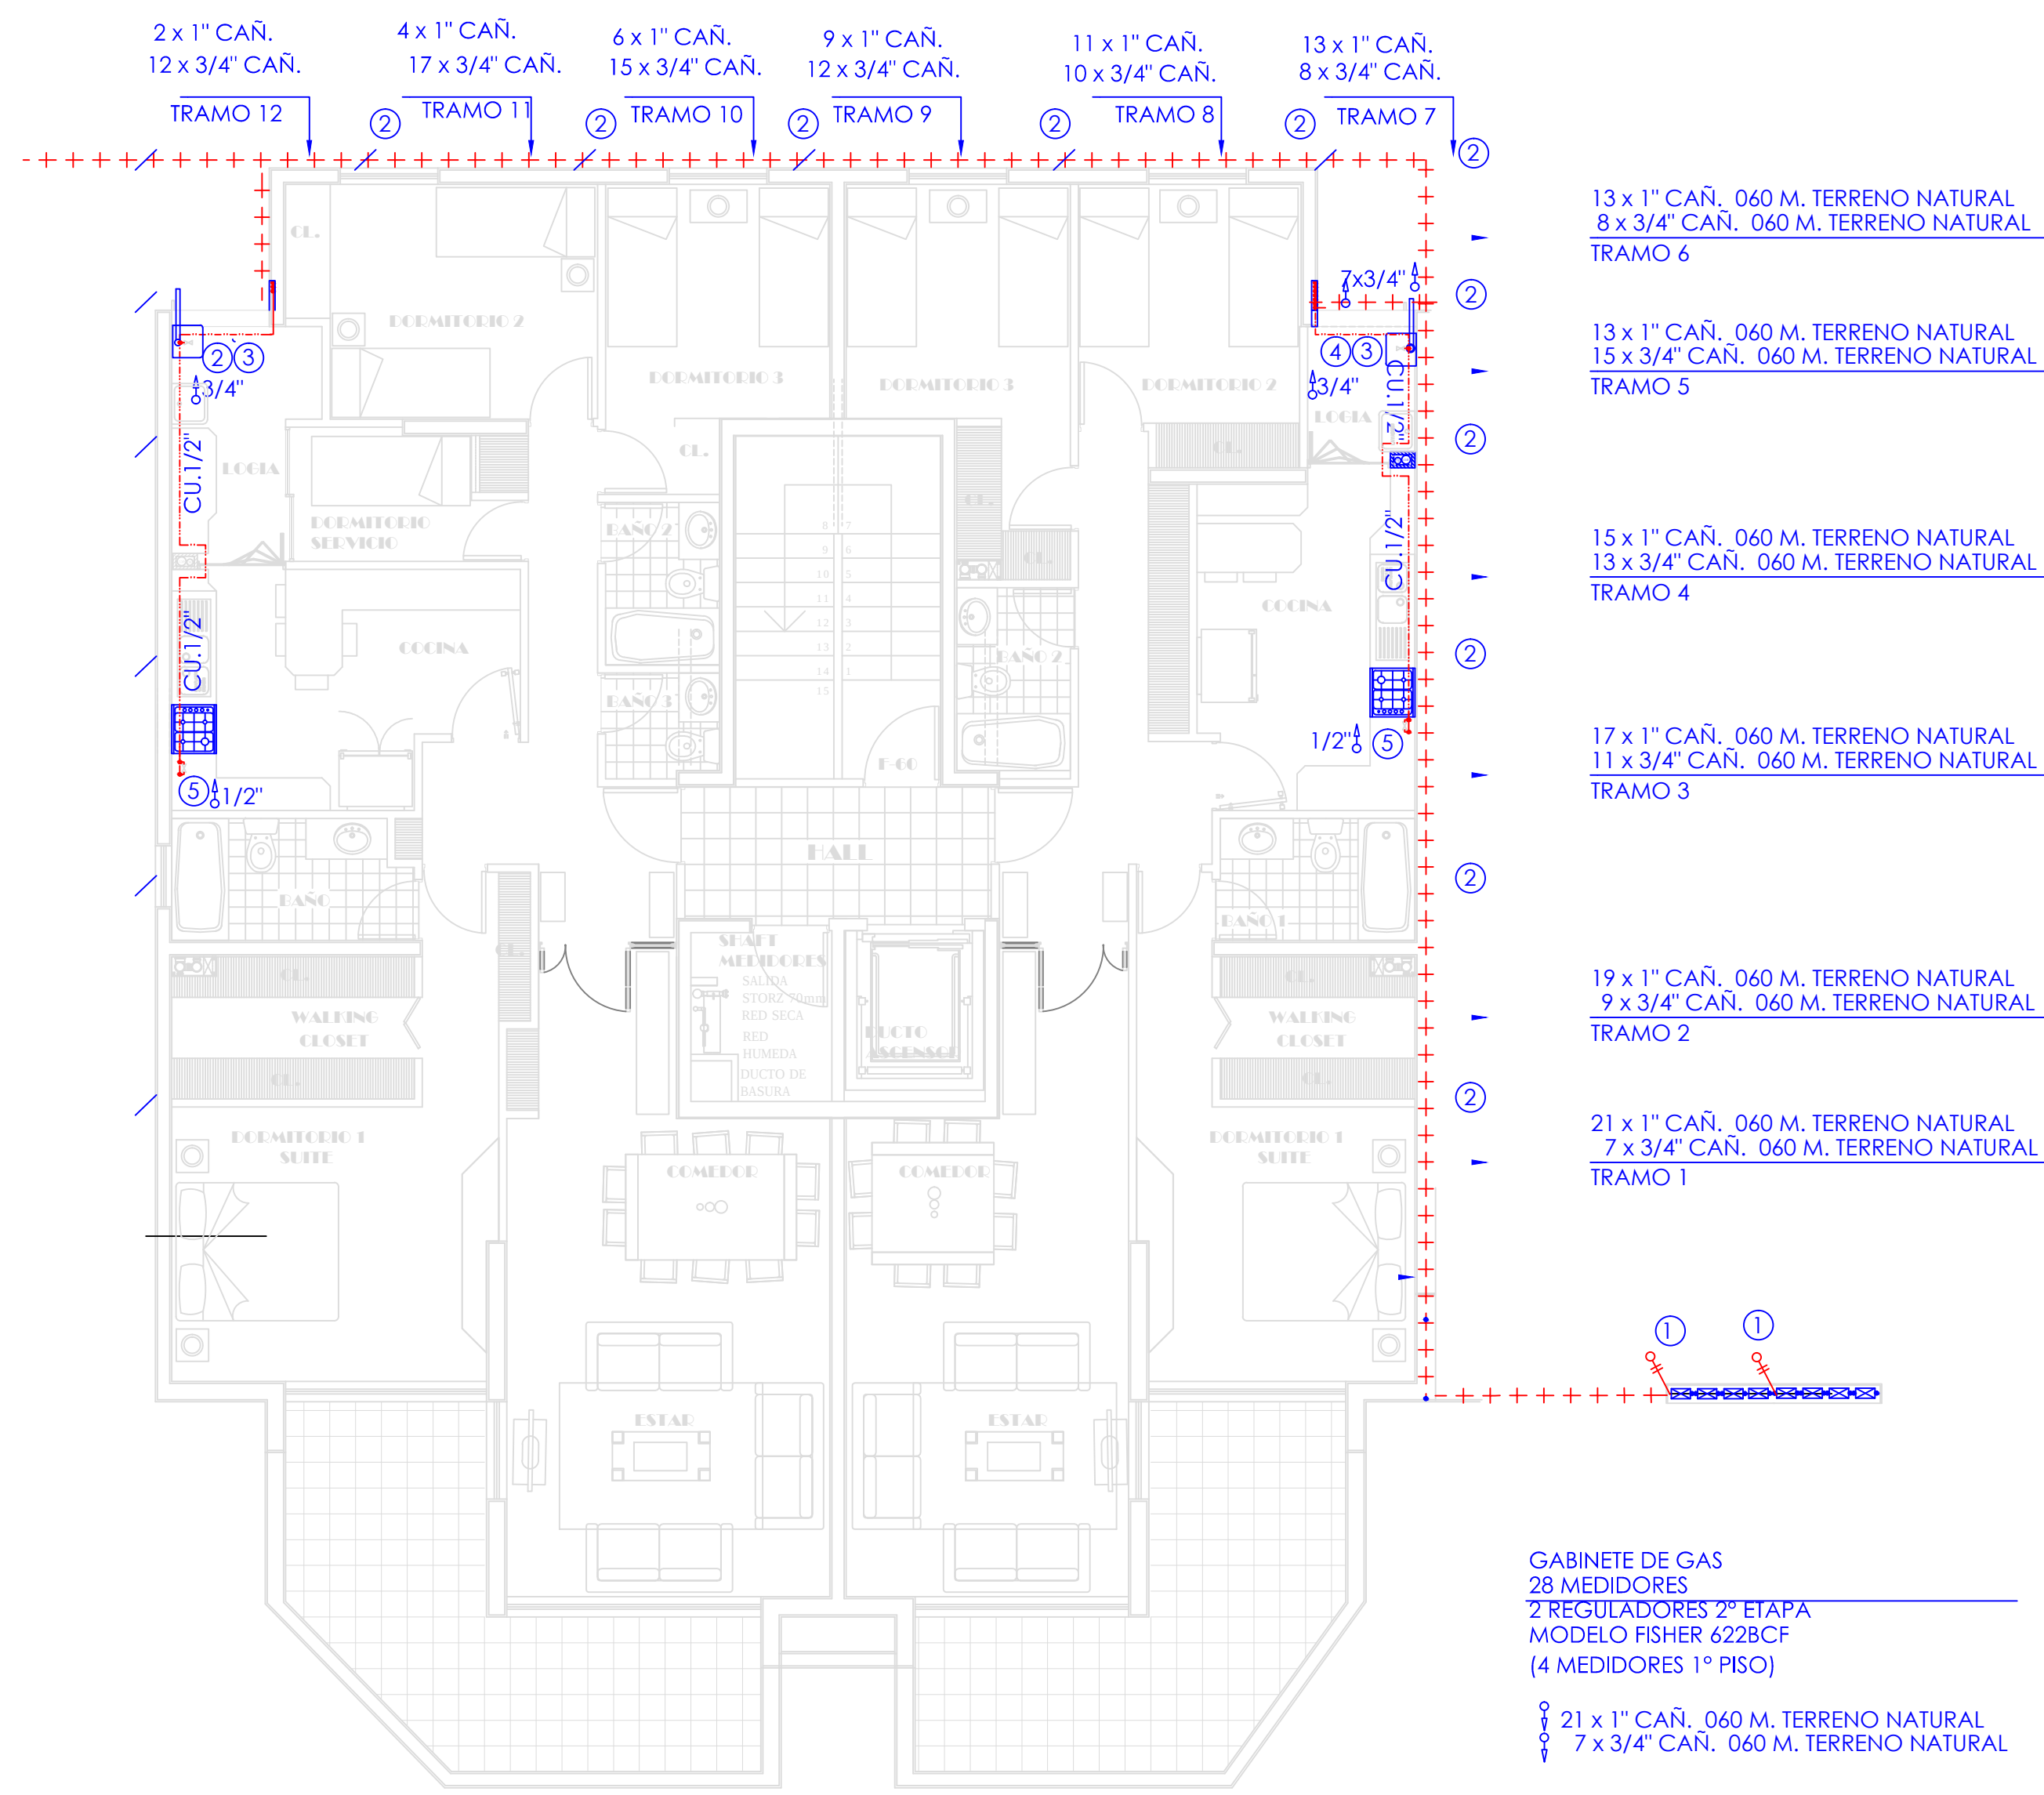


GABINETE DE GAS
28 MEDIDORES
2 REGULADORES 2" ETAPA
MODELO FISHER 622BCF
(4 MEDIDORES 1° PISO)
21 x 1" CAÑ. 060 M. TERRENO NATURAL
7 x 3/4" CAÑ. 060 M. TERRENO NATURAL


PLANTA 2° PISO MODULOS
ESC. 1 : 100

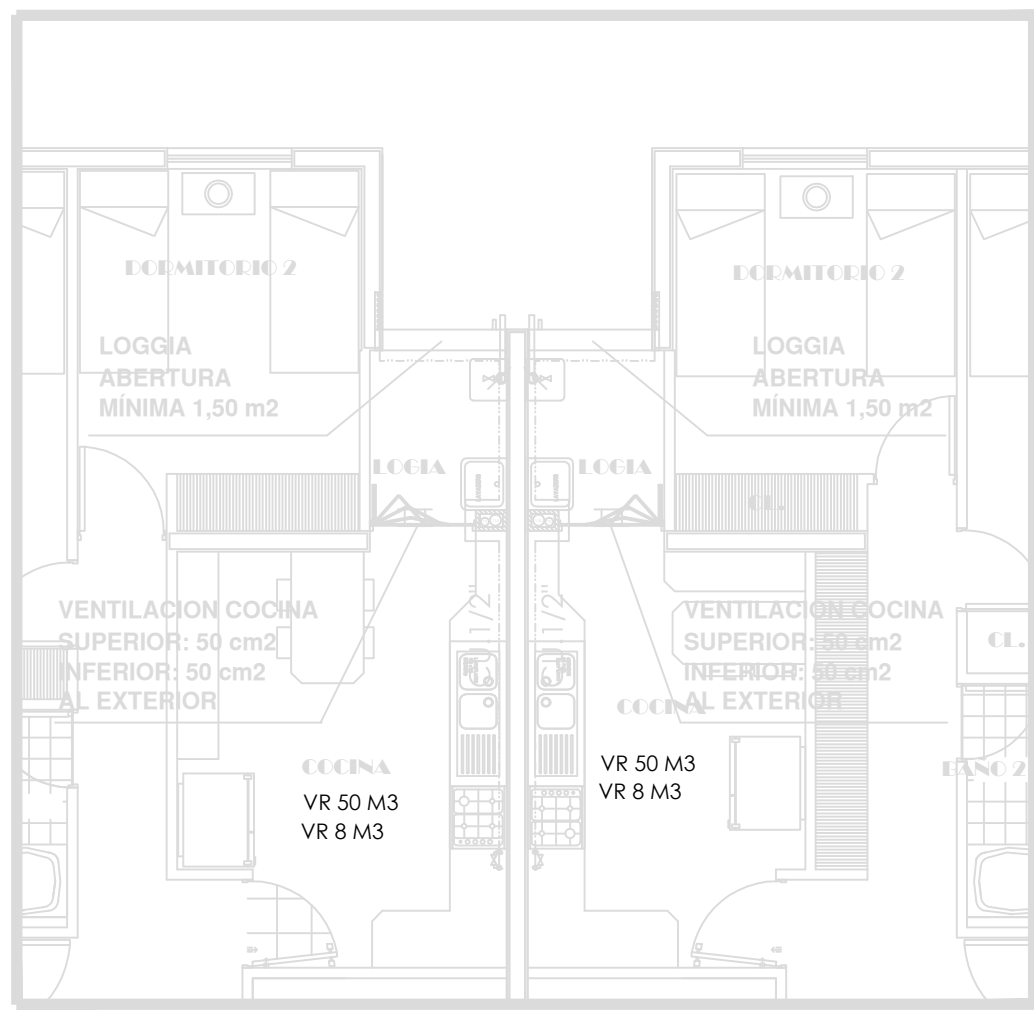


VENTILACION DE RECINTOS

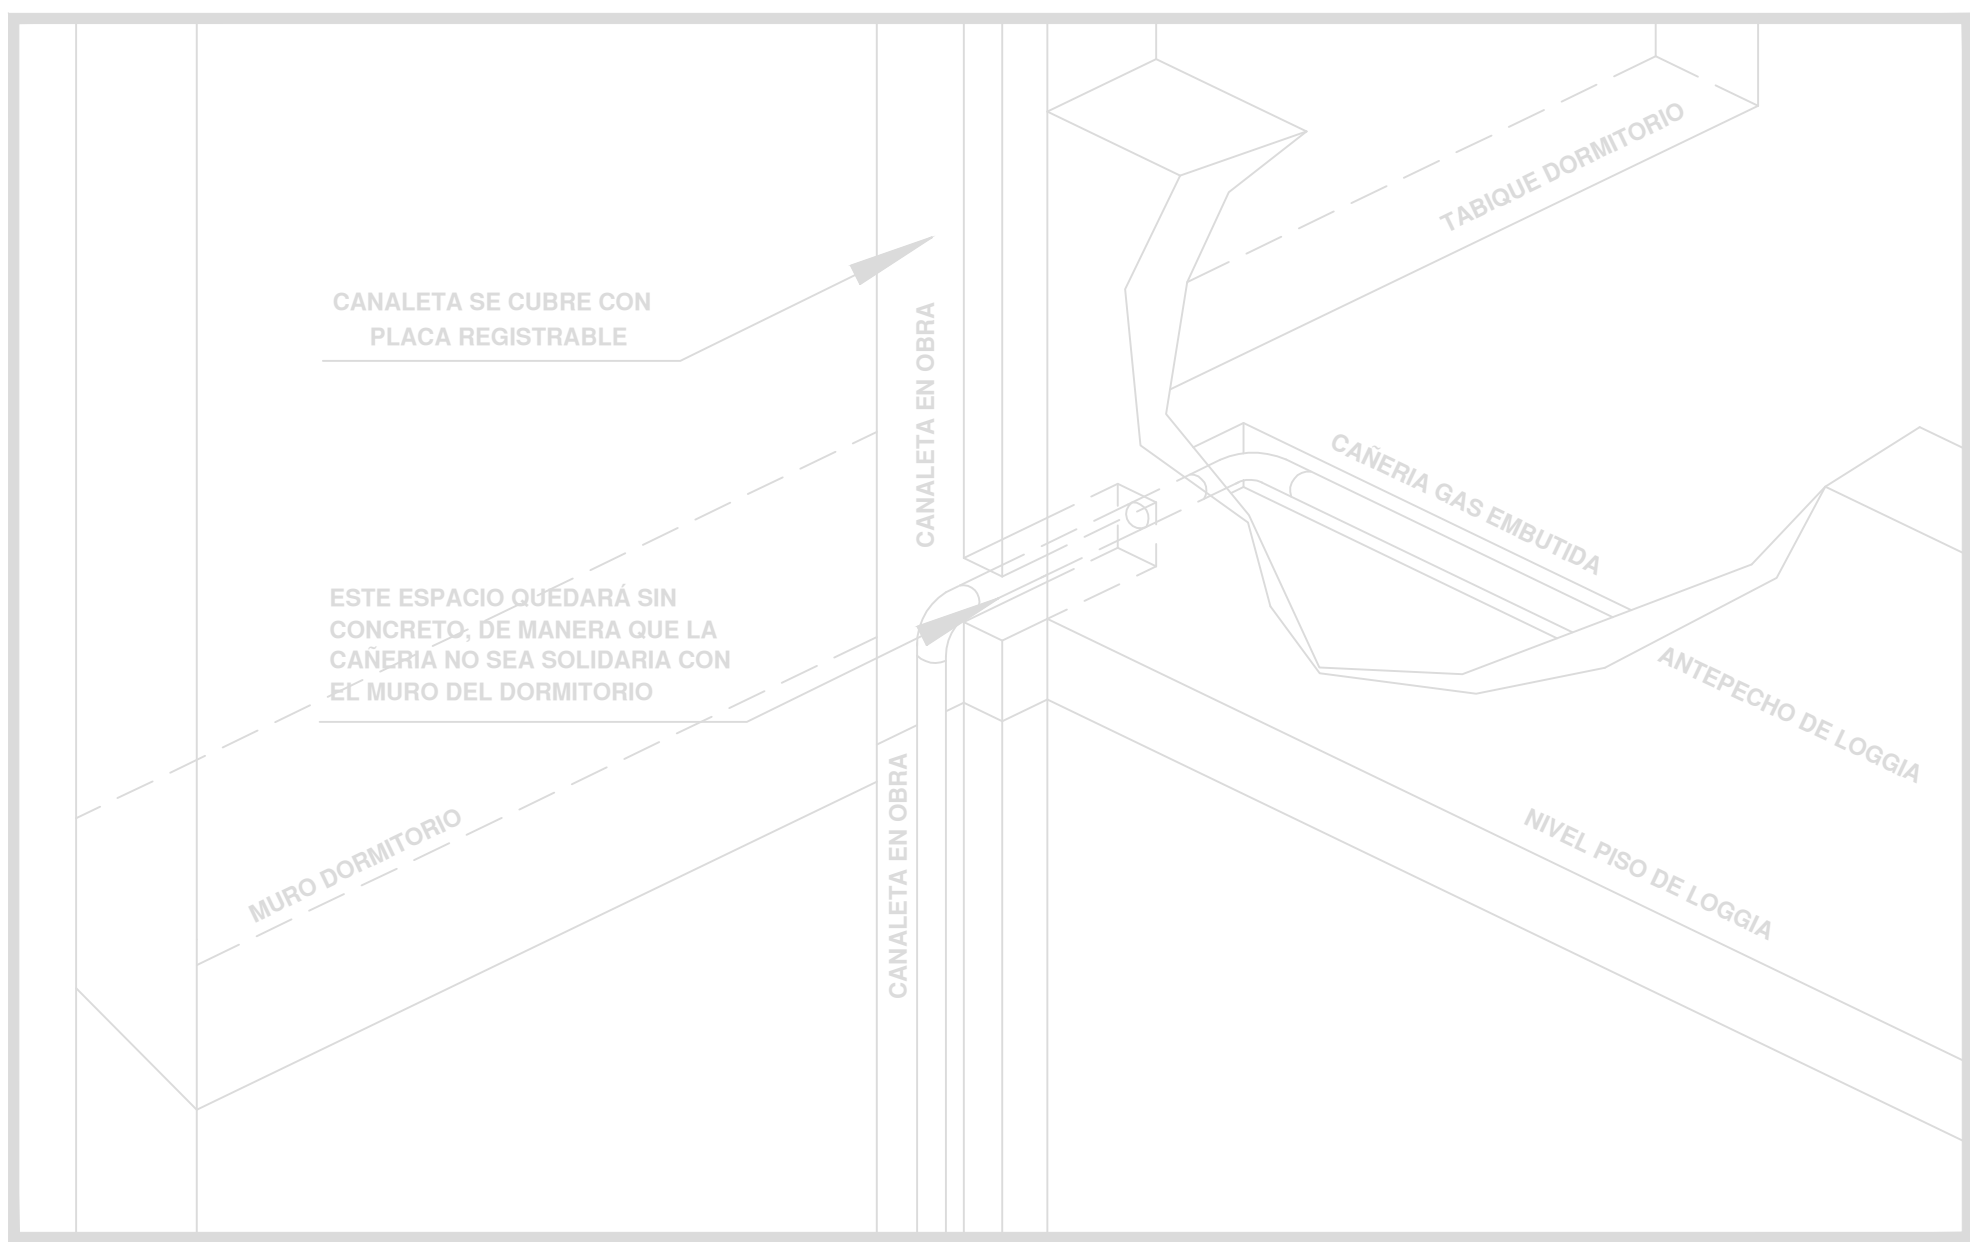


DETALLE DE CANALETA REGISTRABLE PARA CAÑERIAS

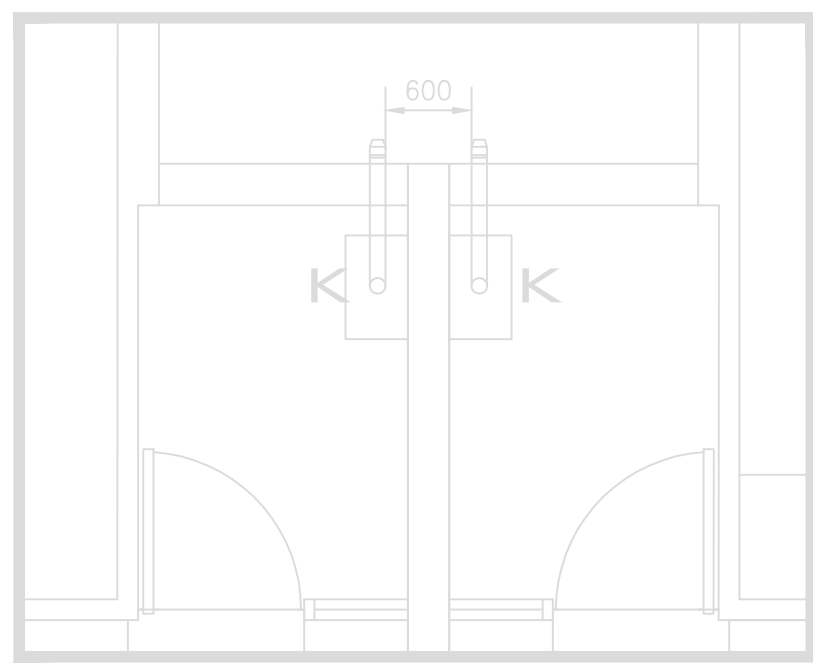


SEPARACION DE TUBOS PARA CALDERAS

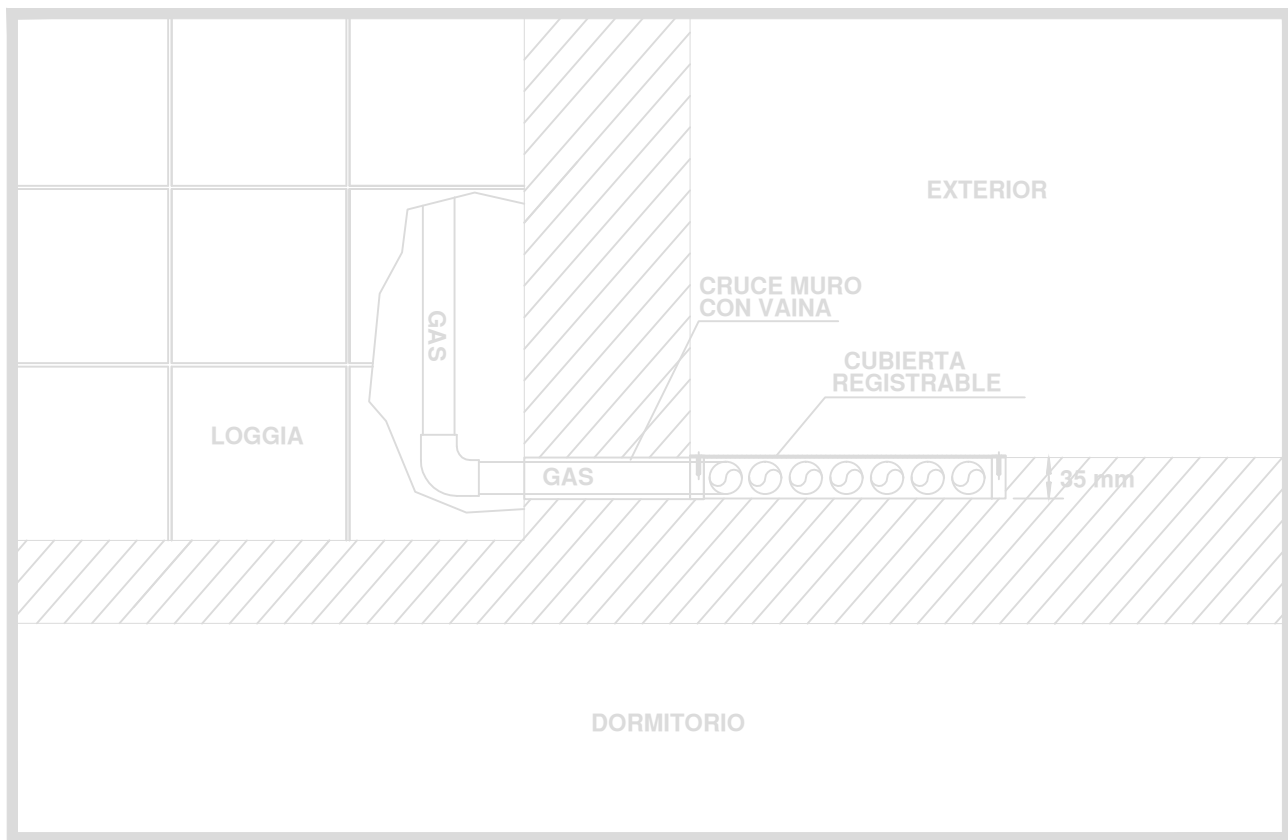

REGISTRABLE PARA CAÑERIAS
DETALLE DE CANALETA

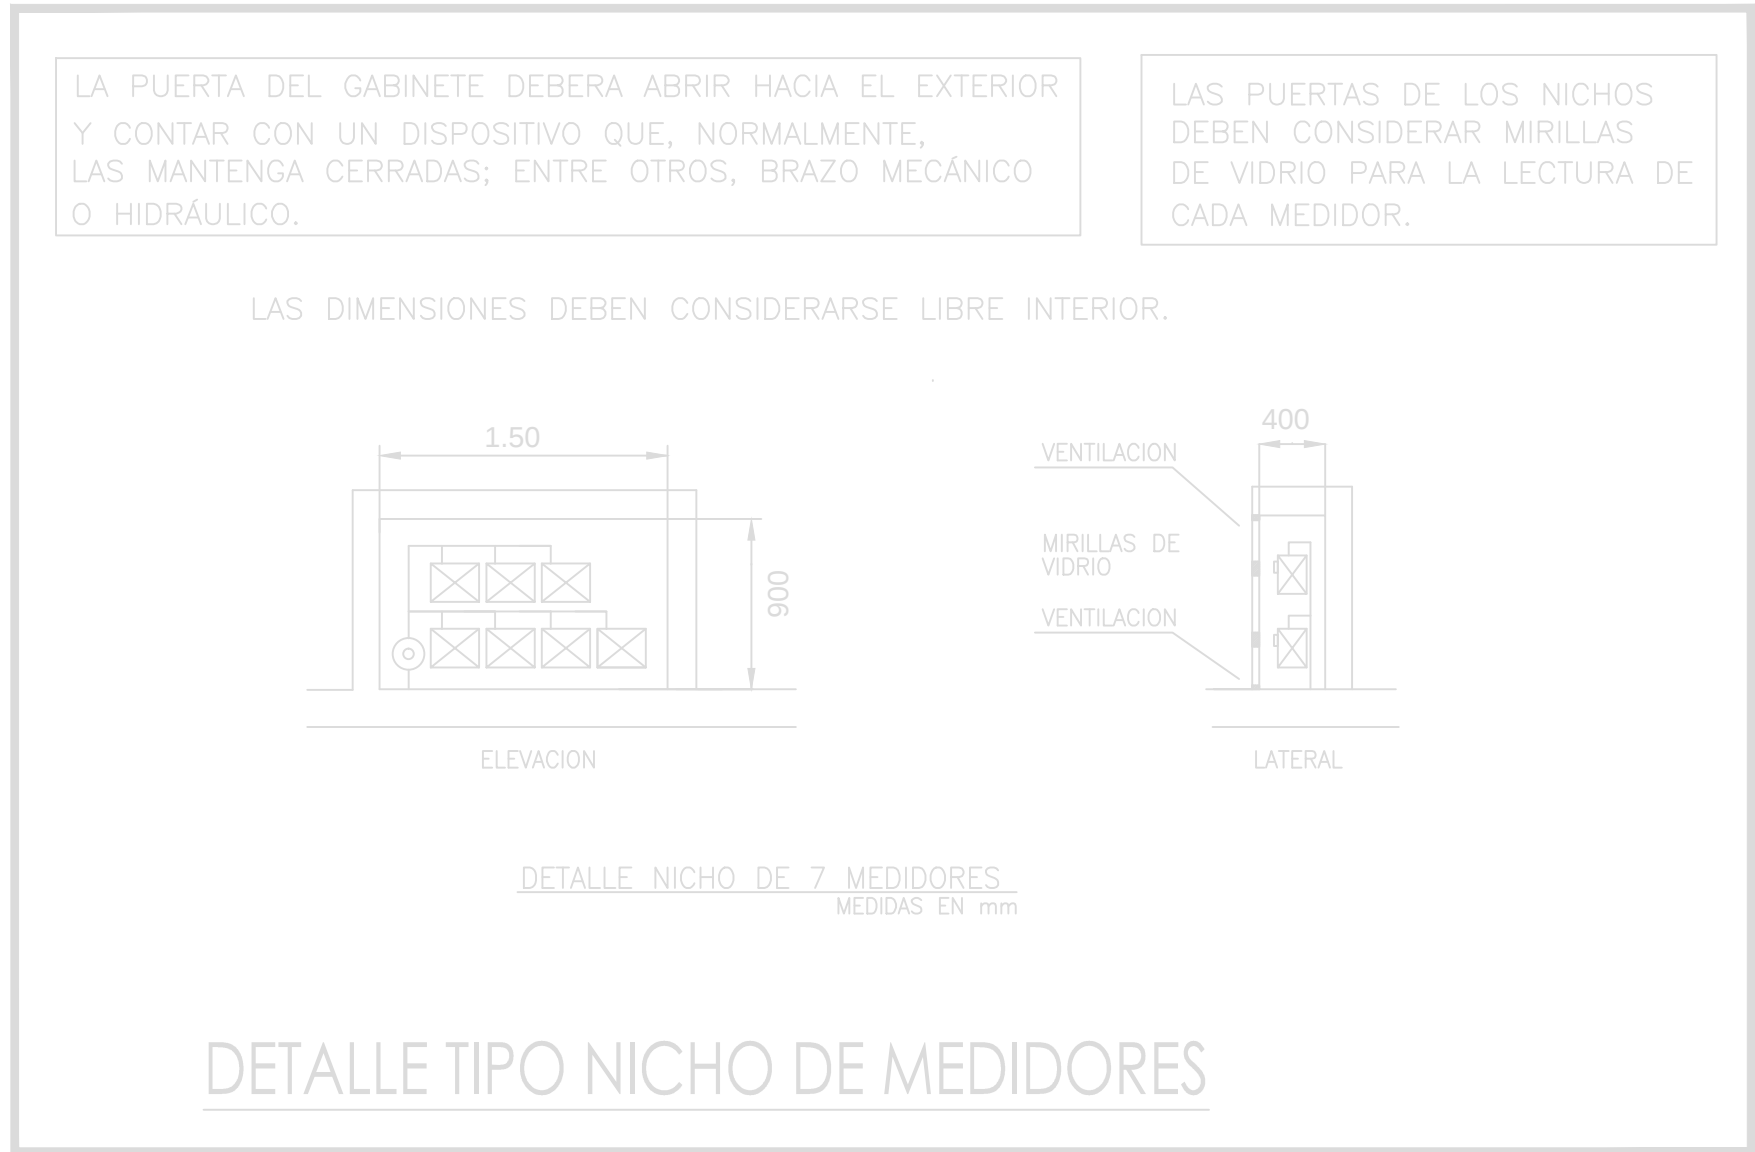

DETALLE TIPO NICHOS DE MEDIDORES

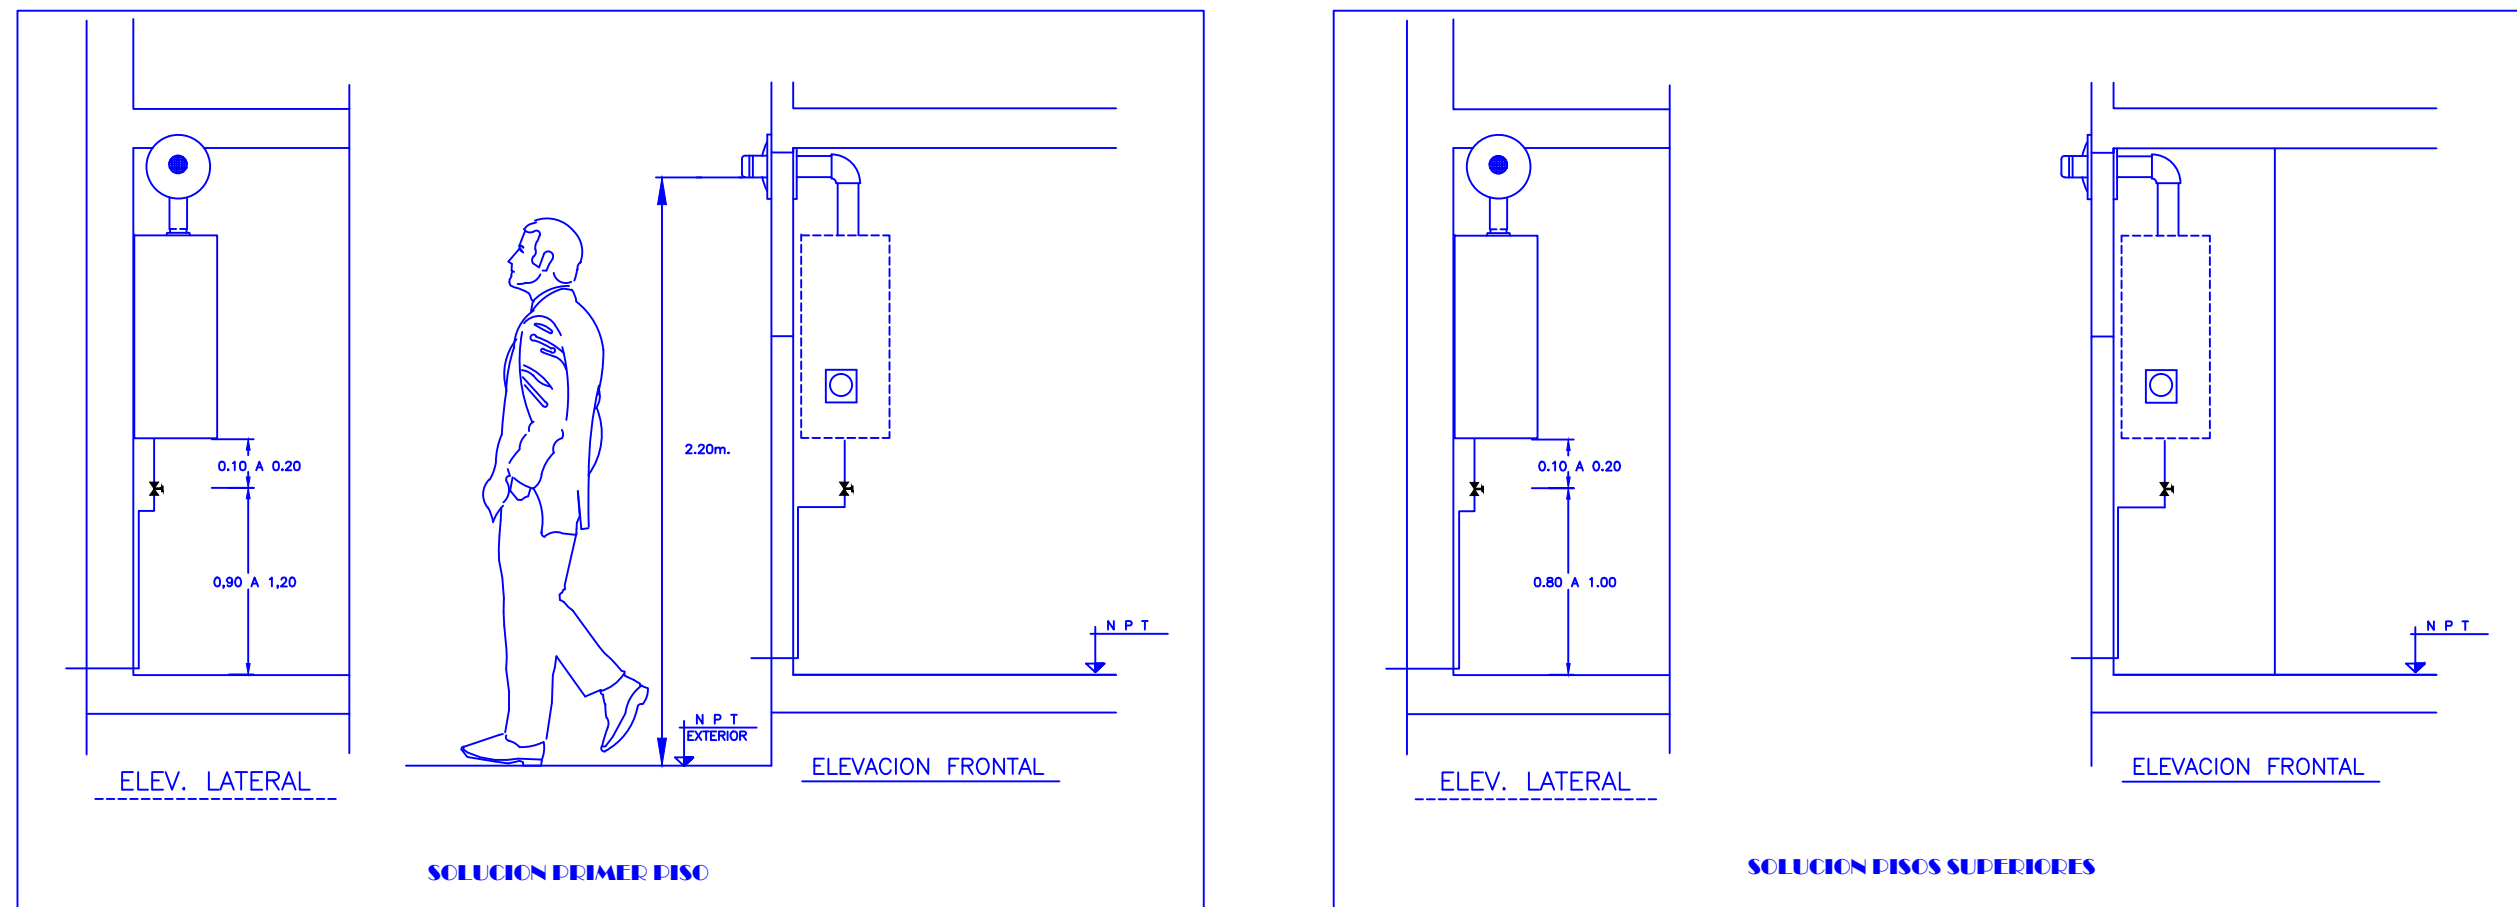

LAMINA 1 DE 1

Certificación Servicios y Asesorías Global Gas S.R.L. RUT 76.746.270-0	POTENCIA INSTALADA 14 COCINA = 112 Mcal/hr 14 CALDERA = 350 TOTAL = 462 SON 462 Mcal/hr x 1.183 = 537.32 KW ES 14 INSTALACION TUBERIA DE COBRE TIPO "L"	INSTALACION INTERIOR G.L. RED BAJA PRESION RESIDENCIAL CAMINO LA CINTURA 1409 BLOCK H Comuna Huechuraba ESCALA 1:100 PROPIETARIO INSTALADOR	UBICACION 	APROBACION
		Sociedad Inmobiliaria San Francisco Ltda. RUT 76.775.960-9 Sociedad Inmobiliaria San Francisco Ltda. RUT 76.775.960-9 Sociedad Inmobiliaria San Francisco Ltda. RUT 76.775.960-9		