


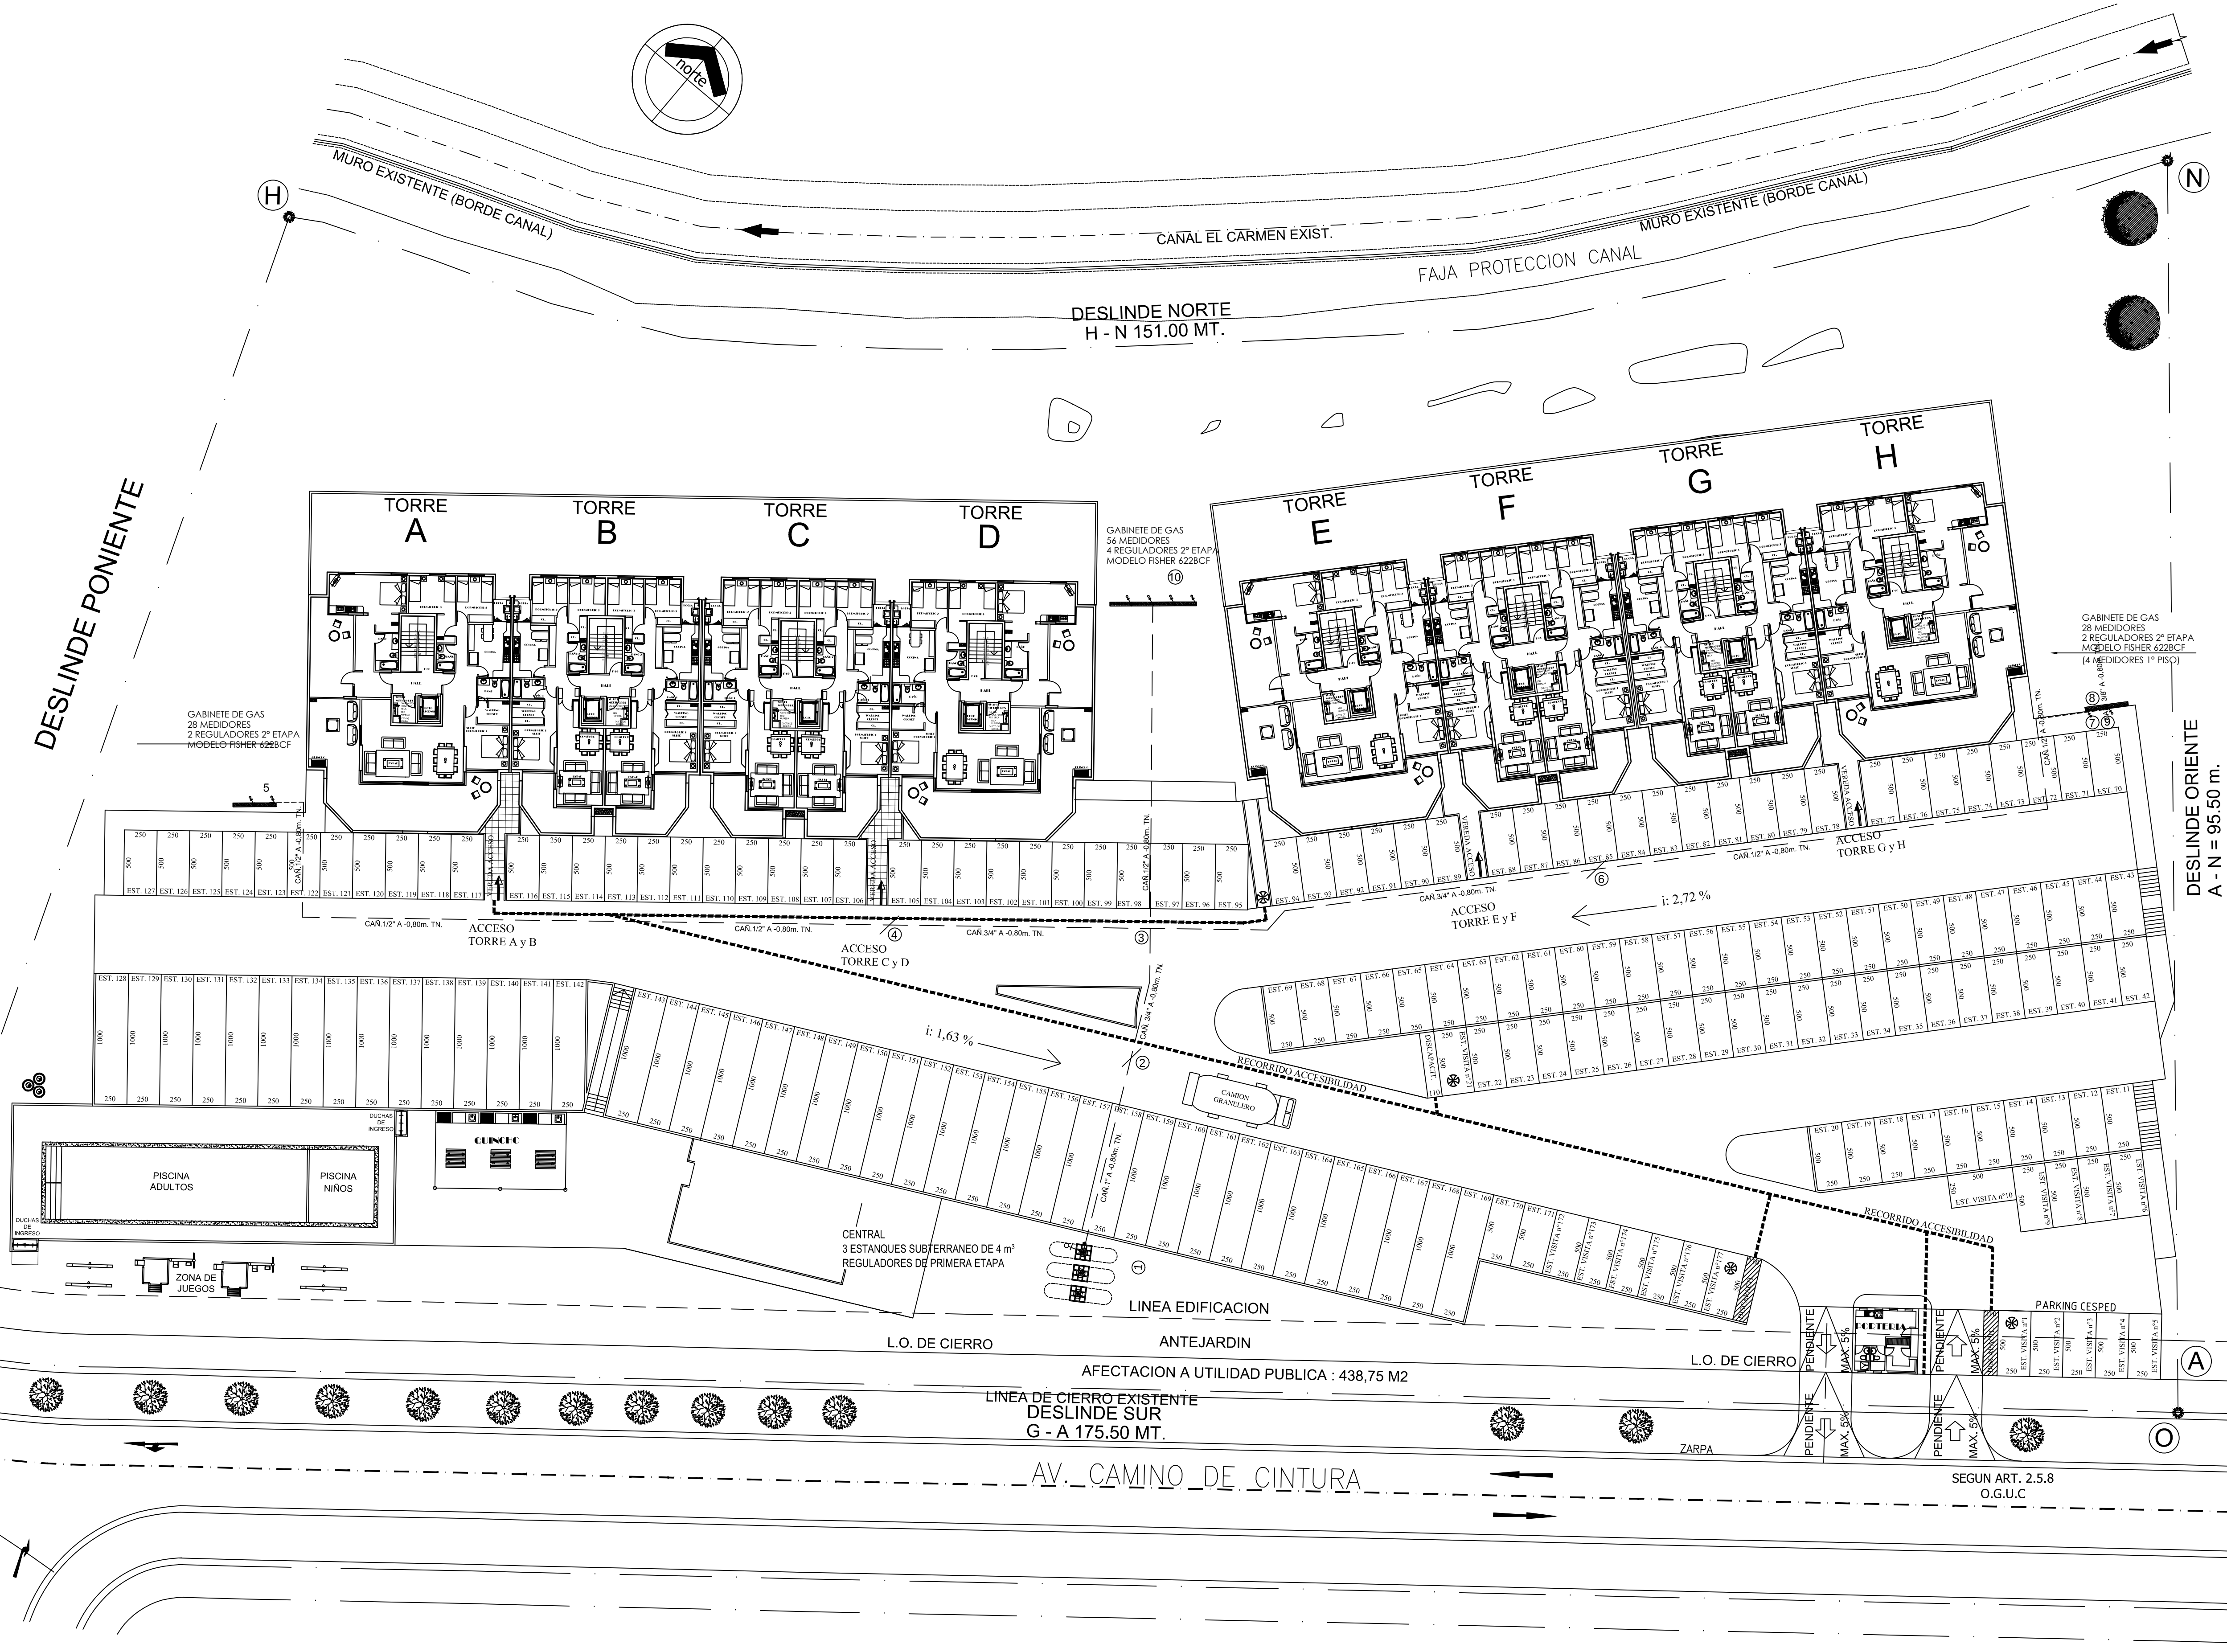
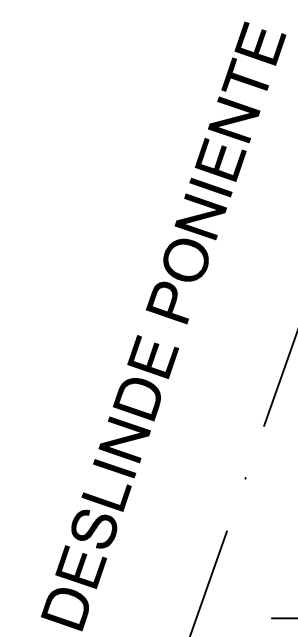


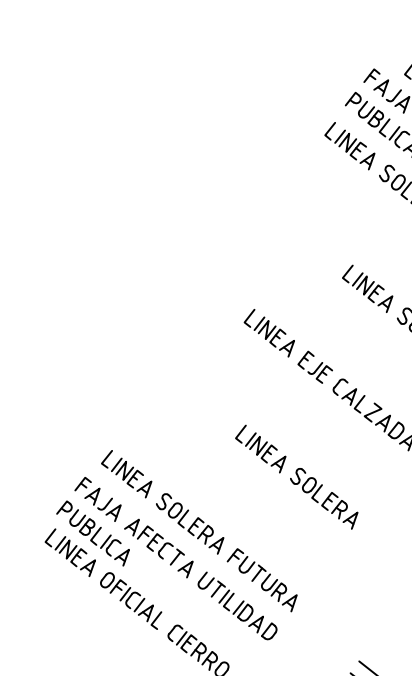

NOTA: SE DEBE RESPETAR CON TODAS LAS ESPECIALIDADES, UNA DISTANCIA MINIMA DE 2.00 METROS ENTRE CÁMARAS DE REGISTRO SUBTERRÁNEAS Y LA RED DE MEDIA PRESION DE GLP (VER DETALLE ADJUNTO). EL CLIENTE COORDINARÁ EL DESPLAZAMIENTO DE LAS CÁMARAS DE ALCANTARILLADO DE CADA CASA, PARA MANTENER LA DISTANCIA INDICADA.

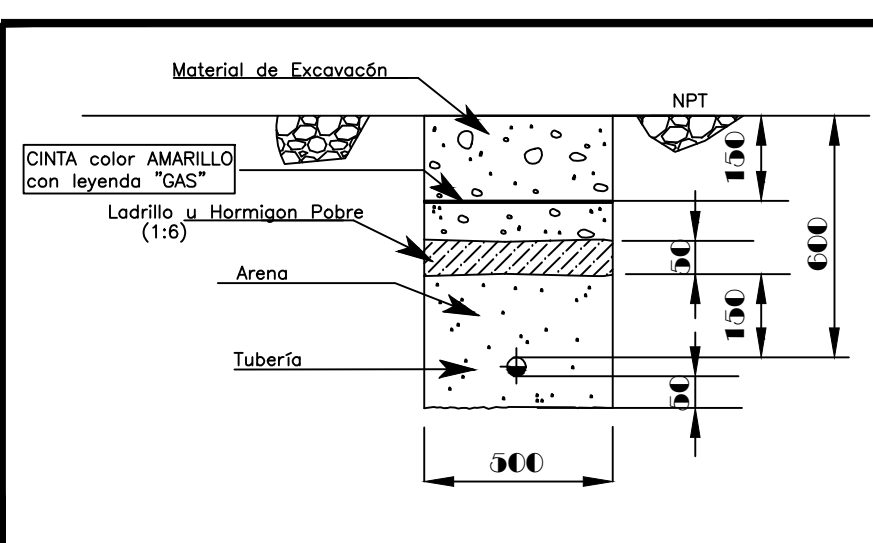


DETALLE ZANJA
TERRENO NORMAL

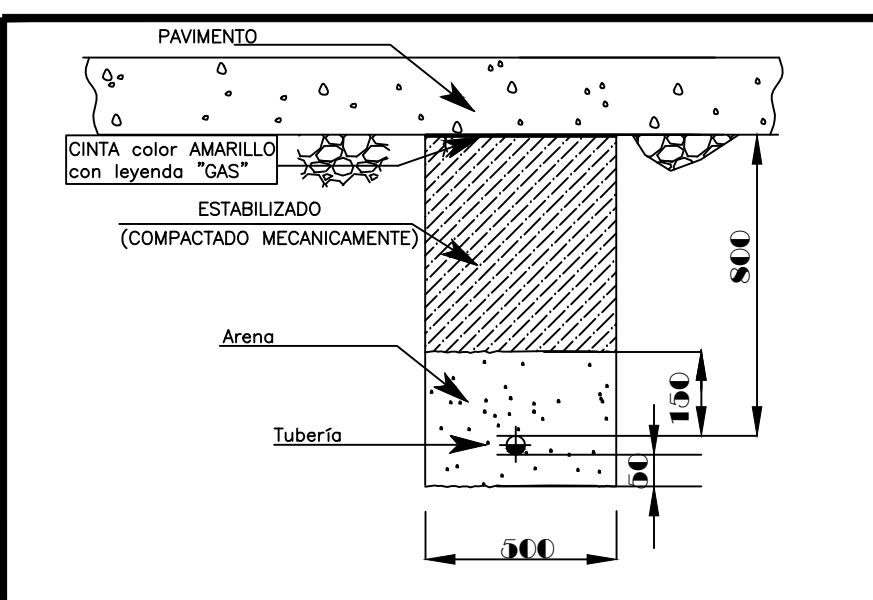


DETALLE ZANJA
TERRENO CON TRANSITO VEHICULOS

NOTA: VENTILACIÓN DIRECTA DIVIDIDAS EN DOS ABERTURAS, SEGUN TABLA XXI. ARTICULO 70.2.2 D.S. 66/07.
UNA INFERIOR, CUYO EXTREMO INFERIOR DEBERA ESTAR A UNA ALTURA DE 15 Cm DEL SUELO DEL RECINTO
Y EN CASO DE ABERTURAS RECTANGULARES, SU LADO MAYOR NO DEBERA SER SUPERIOR AL DOBLE DEL LADO MENOR
UNA SUPERIOR, CUYO EXTREMO INFERIOR DEBERA ESTAR A UNA ALTURA DE A LO MENOS 1,80m DEL SUELO DEL RECINTO
O DE HASTA 40 Cm DEL TECHO DE ESTE PUEDE SER UNA CAMPANA O EXTRACTOR MECANICO, SEGUN TABLA XXII.


	MEDIDOR DE GAS
	REGULADOR DE PRIMERA ETAPA
	REGULADOR DE SEGUNDA ETAPA
	CAÑERÍA SUBE O BAJA
	CAÑERÍA EN MEDIA PRESION POR ZANJA
	VALVULA DE CORTE TIPO BOLA

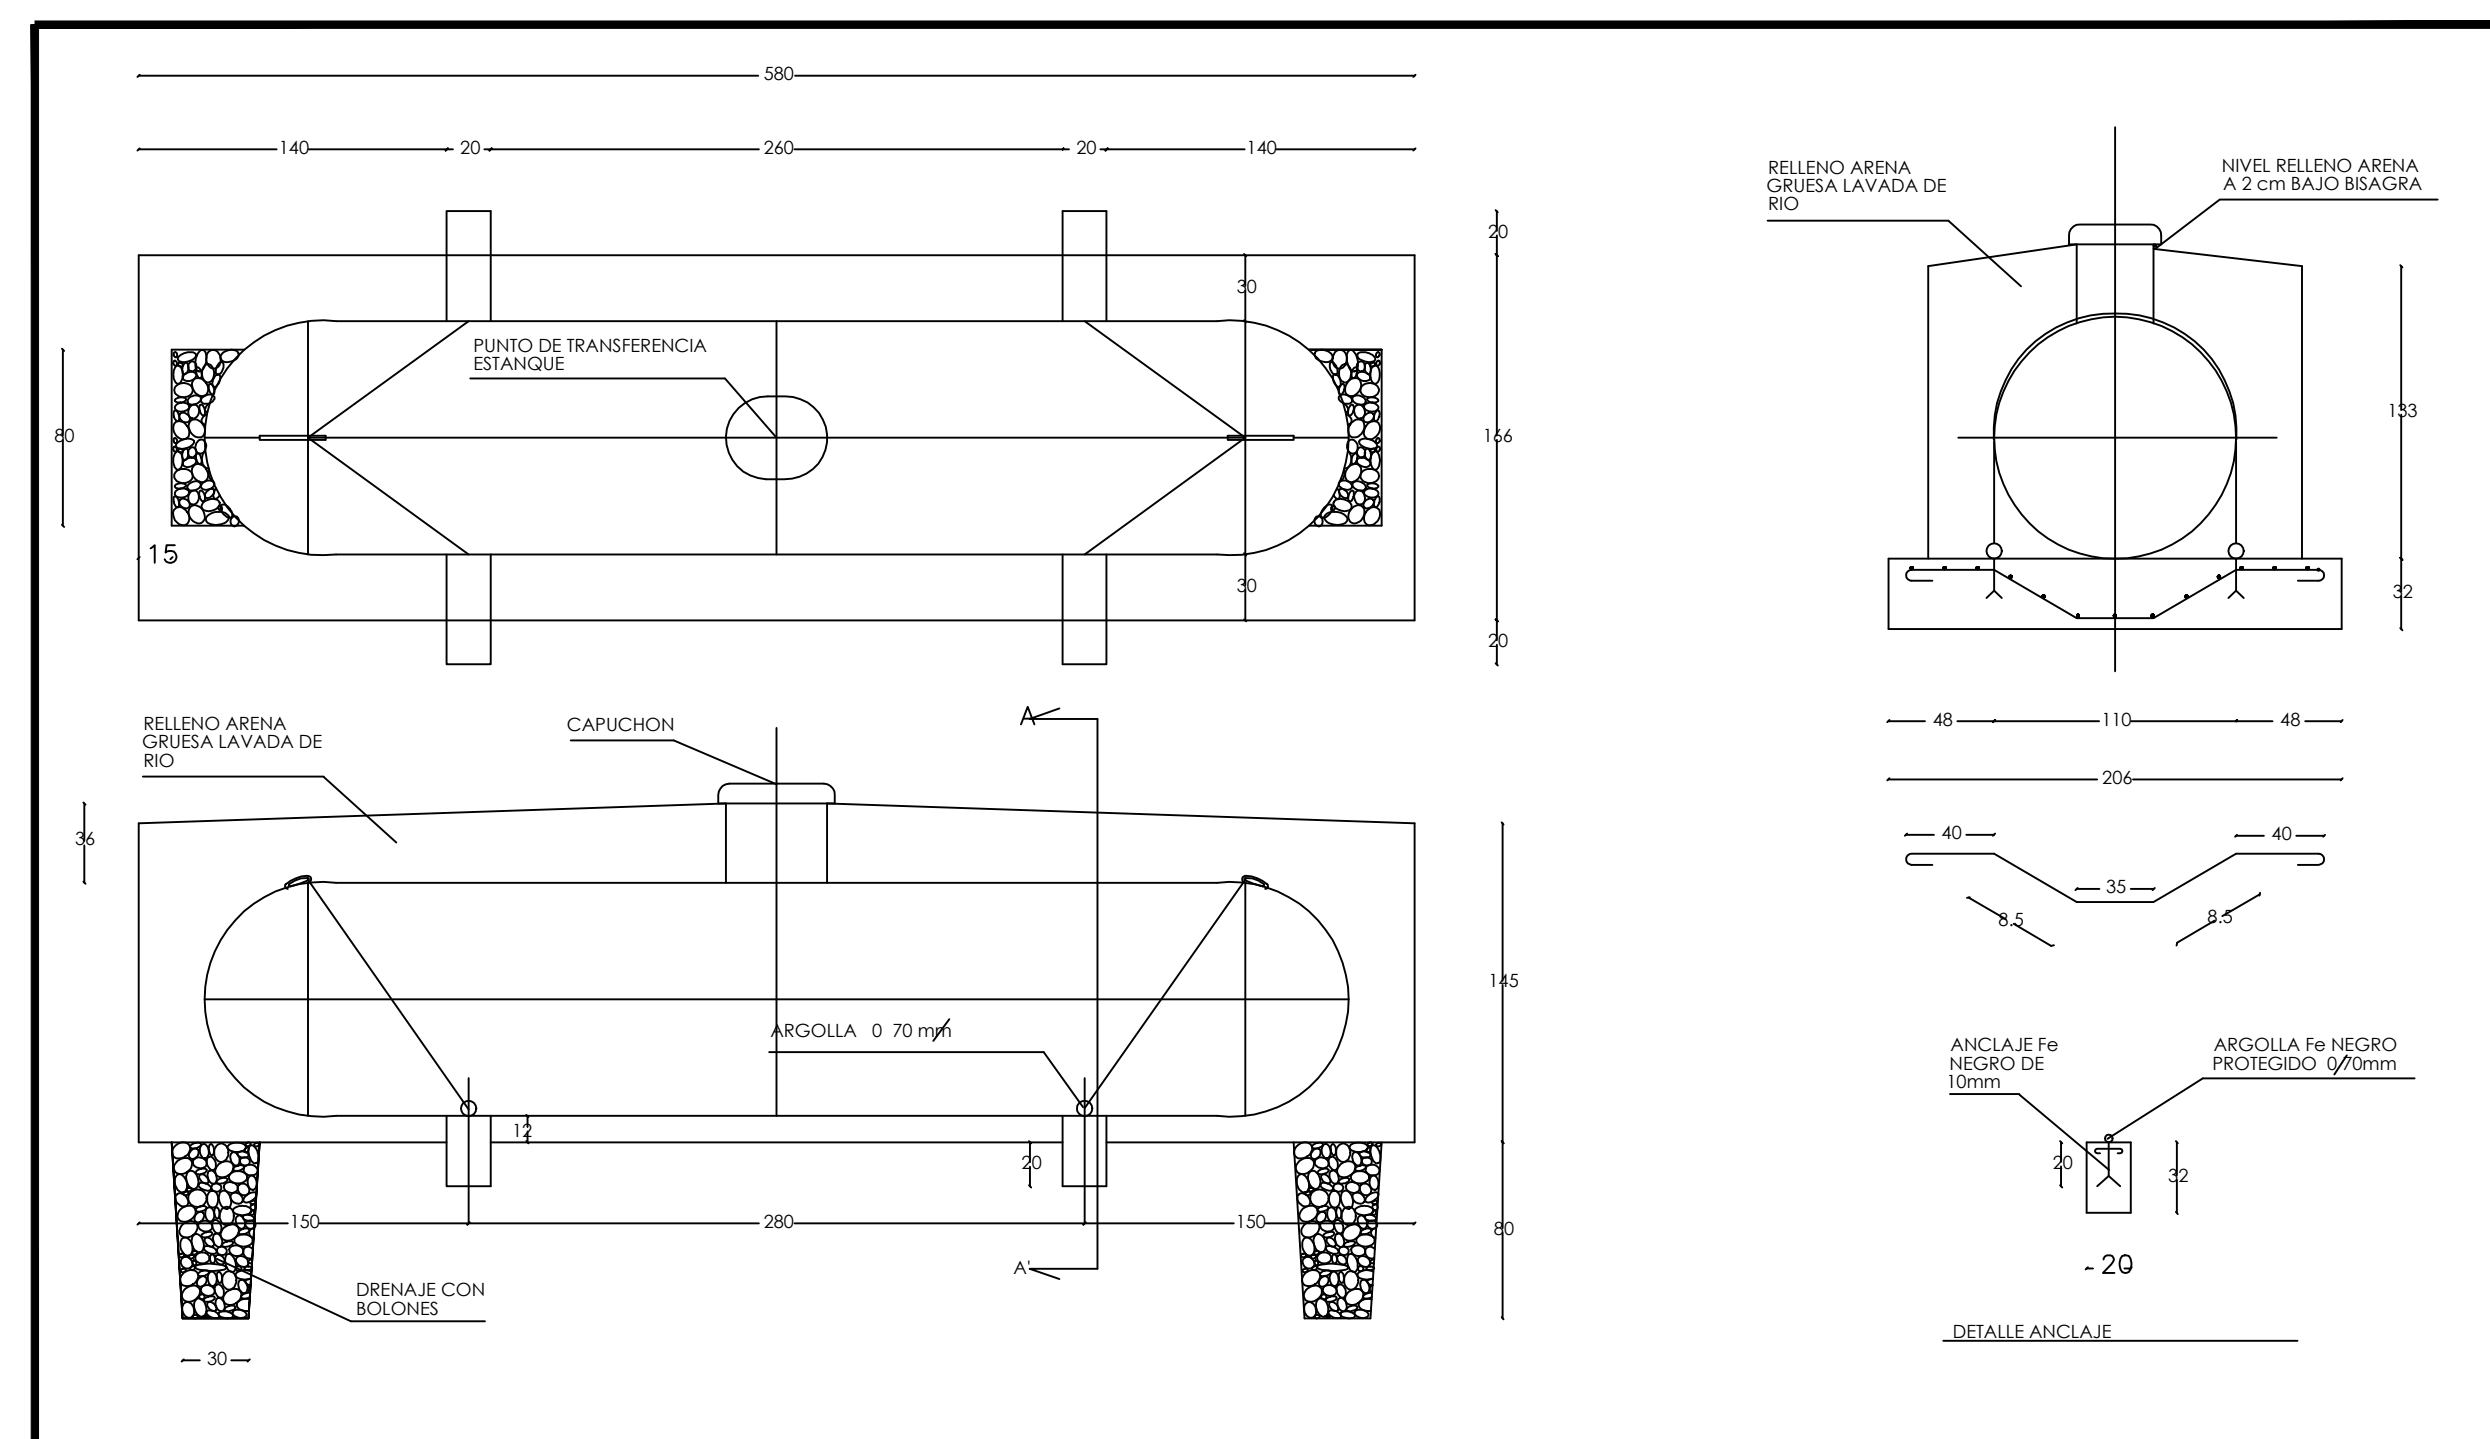

FOSA PARA ESTANQUES DE 4m3

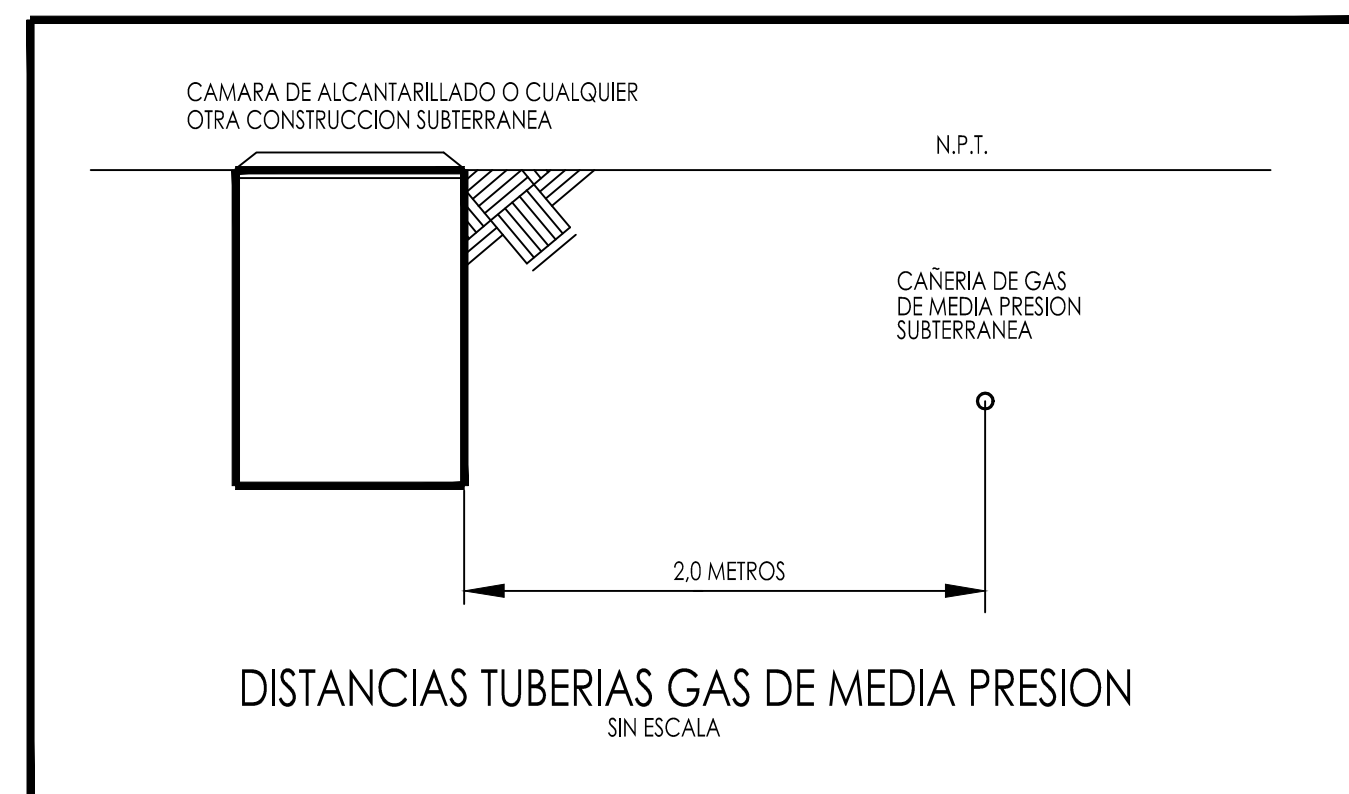

DISTANCIAS TUBERIAS GAS DE MEDIA PRESION

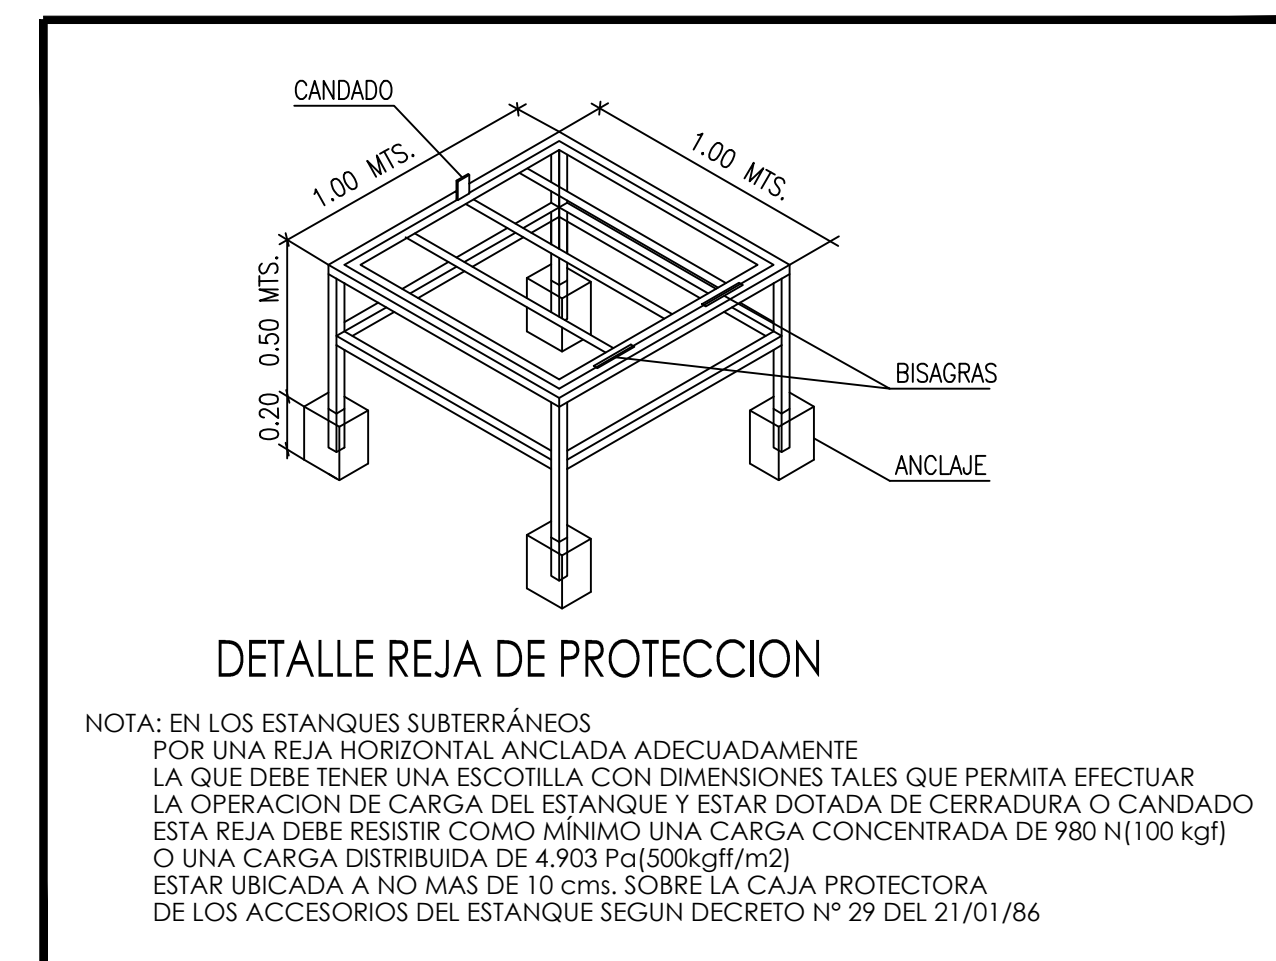


DETALLE REJA DE PROTECCION


NOTA: EN LOS ESTANQUES SUBTERRÁNEOS
POR UNA REJA HORIZONTAL ANCLADA ADECUADAMENTE
LA QUE DEBE TENER UNA ESCOTILLA CON DIMENSIONES TALES QUE PERMITA EFECTUAR
LA OPERACIÓN DE CARGA DEL ESTANQUE Y ESTAR DOTADA DE CERRADURA O CANDADO.
ESTA REJA DEBE RESISTIR COMO MÍNIMO UNA CARGA CONCENTRADA DE 980 N(100 kgf)
O UNA CARGA DISTRIBUIDA DE 4.903 Pa(500kgf/m²)
ESTAR UBICADA A NO MÁS DE 10 cms. SOBRE LA CAJA PROTECTORA



PROYECTO EJECUTADO POR

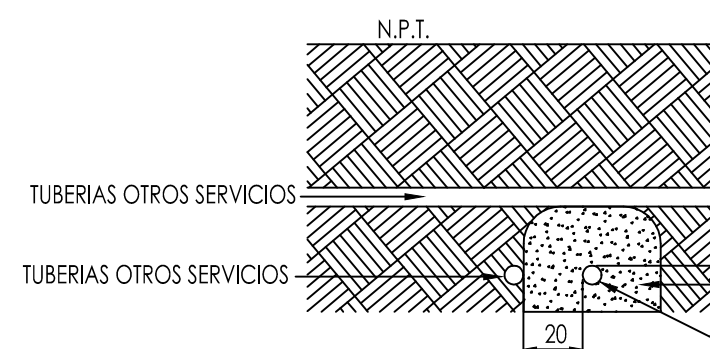

DISTANCIAS TUBERIAS GAS BAJO TIERRA CON PROTECCION EN CRUCES O PARALELISMO CON OTROS SERVICIOS

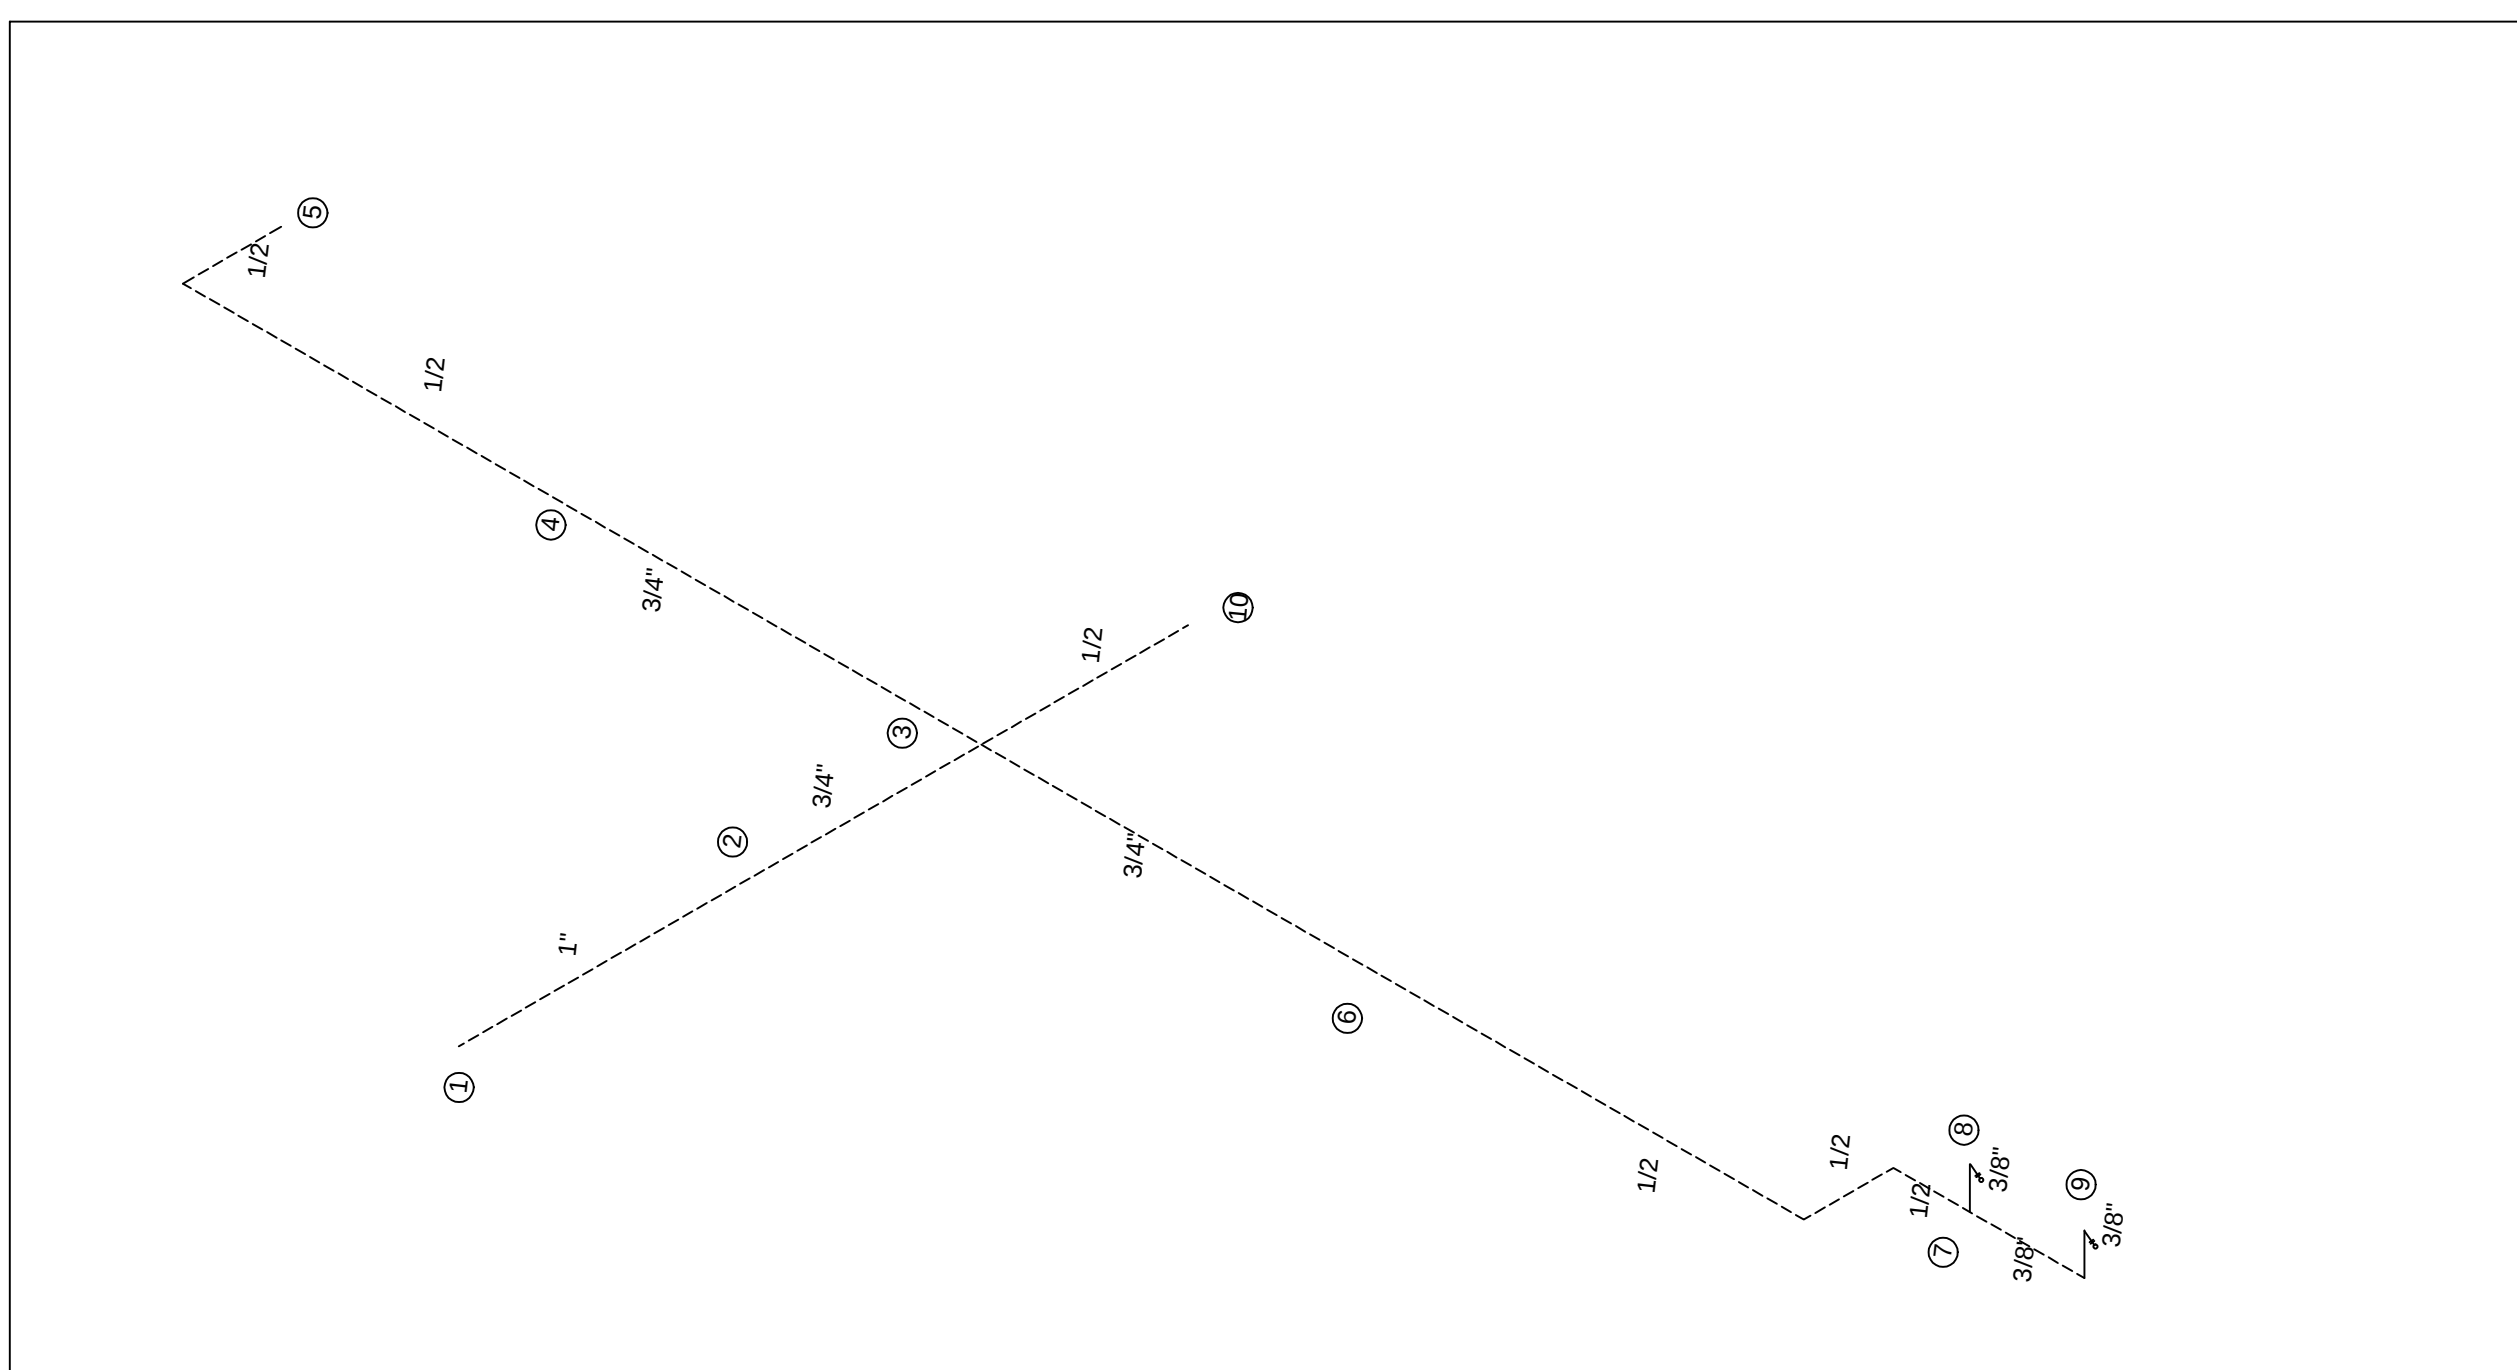

LAMINA 1 DE 1

POTENCIA INSTALADA Mod/Ch 112 COCINA = 898 111 CALDERA = 3800 TOTAL = 3698 CON 3000 Mod/Ch $\pm 1.105 \pm 0.025$ ADEM	INSTALACION INTERIOR G.L. RED MEDIA PRESION RESIDENCIAL CAMINO LA CINTURA 1409 Proyecto Camino La Cintura Comuna Huechurabá ESCALA 1:100 PROPIETARIO INSTALADOR		UBICACION	APROBACION
RE 112 INSTALACION TUBERIA DE CORRE TIPO "X"	Señor Ugo S.A REF: 1073-10-0 Señor Santiago 180 Comuna Puñalag	Señoré María Guzmán REF: 1073-10-0 Señor Francisco 180 Comuna Puñalag	INGRESO FECHA TIPO	